


INFORME
REVISION INDEPENDIENTE
N° 319 FECHA 24/09/10
MAT. Rec. Deja
S & C

CSF
PLANOS AS BUILT
FECHA: 11.11

PLANOS LICITACION
ID: 1736-793-LP09



ALCALDE
SADI MELO MOYA

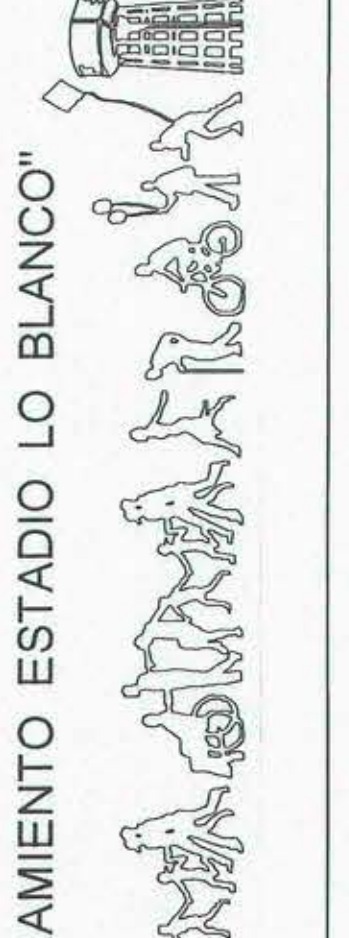

"PROYECTO BICENTENARIO MEJORAMIENTO ESTADIO LO BLANCO"
CONSTRUCCION DOMO ESTRUCTURAL
Y CAMARINES PISCINA TEMPERADA

ARQUITECTO:
YANINA MASSARDO
DIBUJANTE PROYECTISTA:
CARLA INOSTROZA
REVISOR:
D.O.M.

CONTENIDO:
ELEVACION SUR Y NORTE
ELEVACION PONIENTE
ELEVACION ORIENTE
ESCALAS
INDICADAS
ARCHIVO:
P.A_5/13_ELEV
VERSION
AS BUILT
FECHA
SEPTIEMBRE
LAMINA N°:
DE:
5 13

