




SIMBOLOGIA	
CESPED	
MACIZO	
ARBOL EXISTENTE	
ARBOL PROPUESTO	

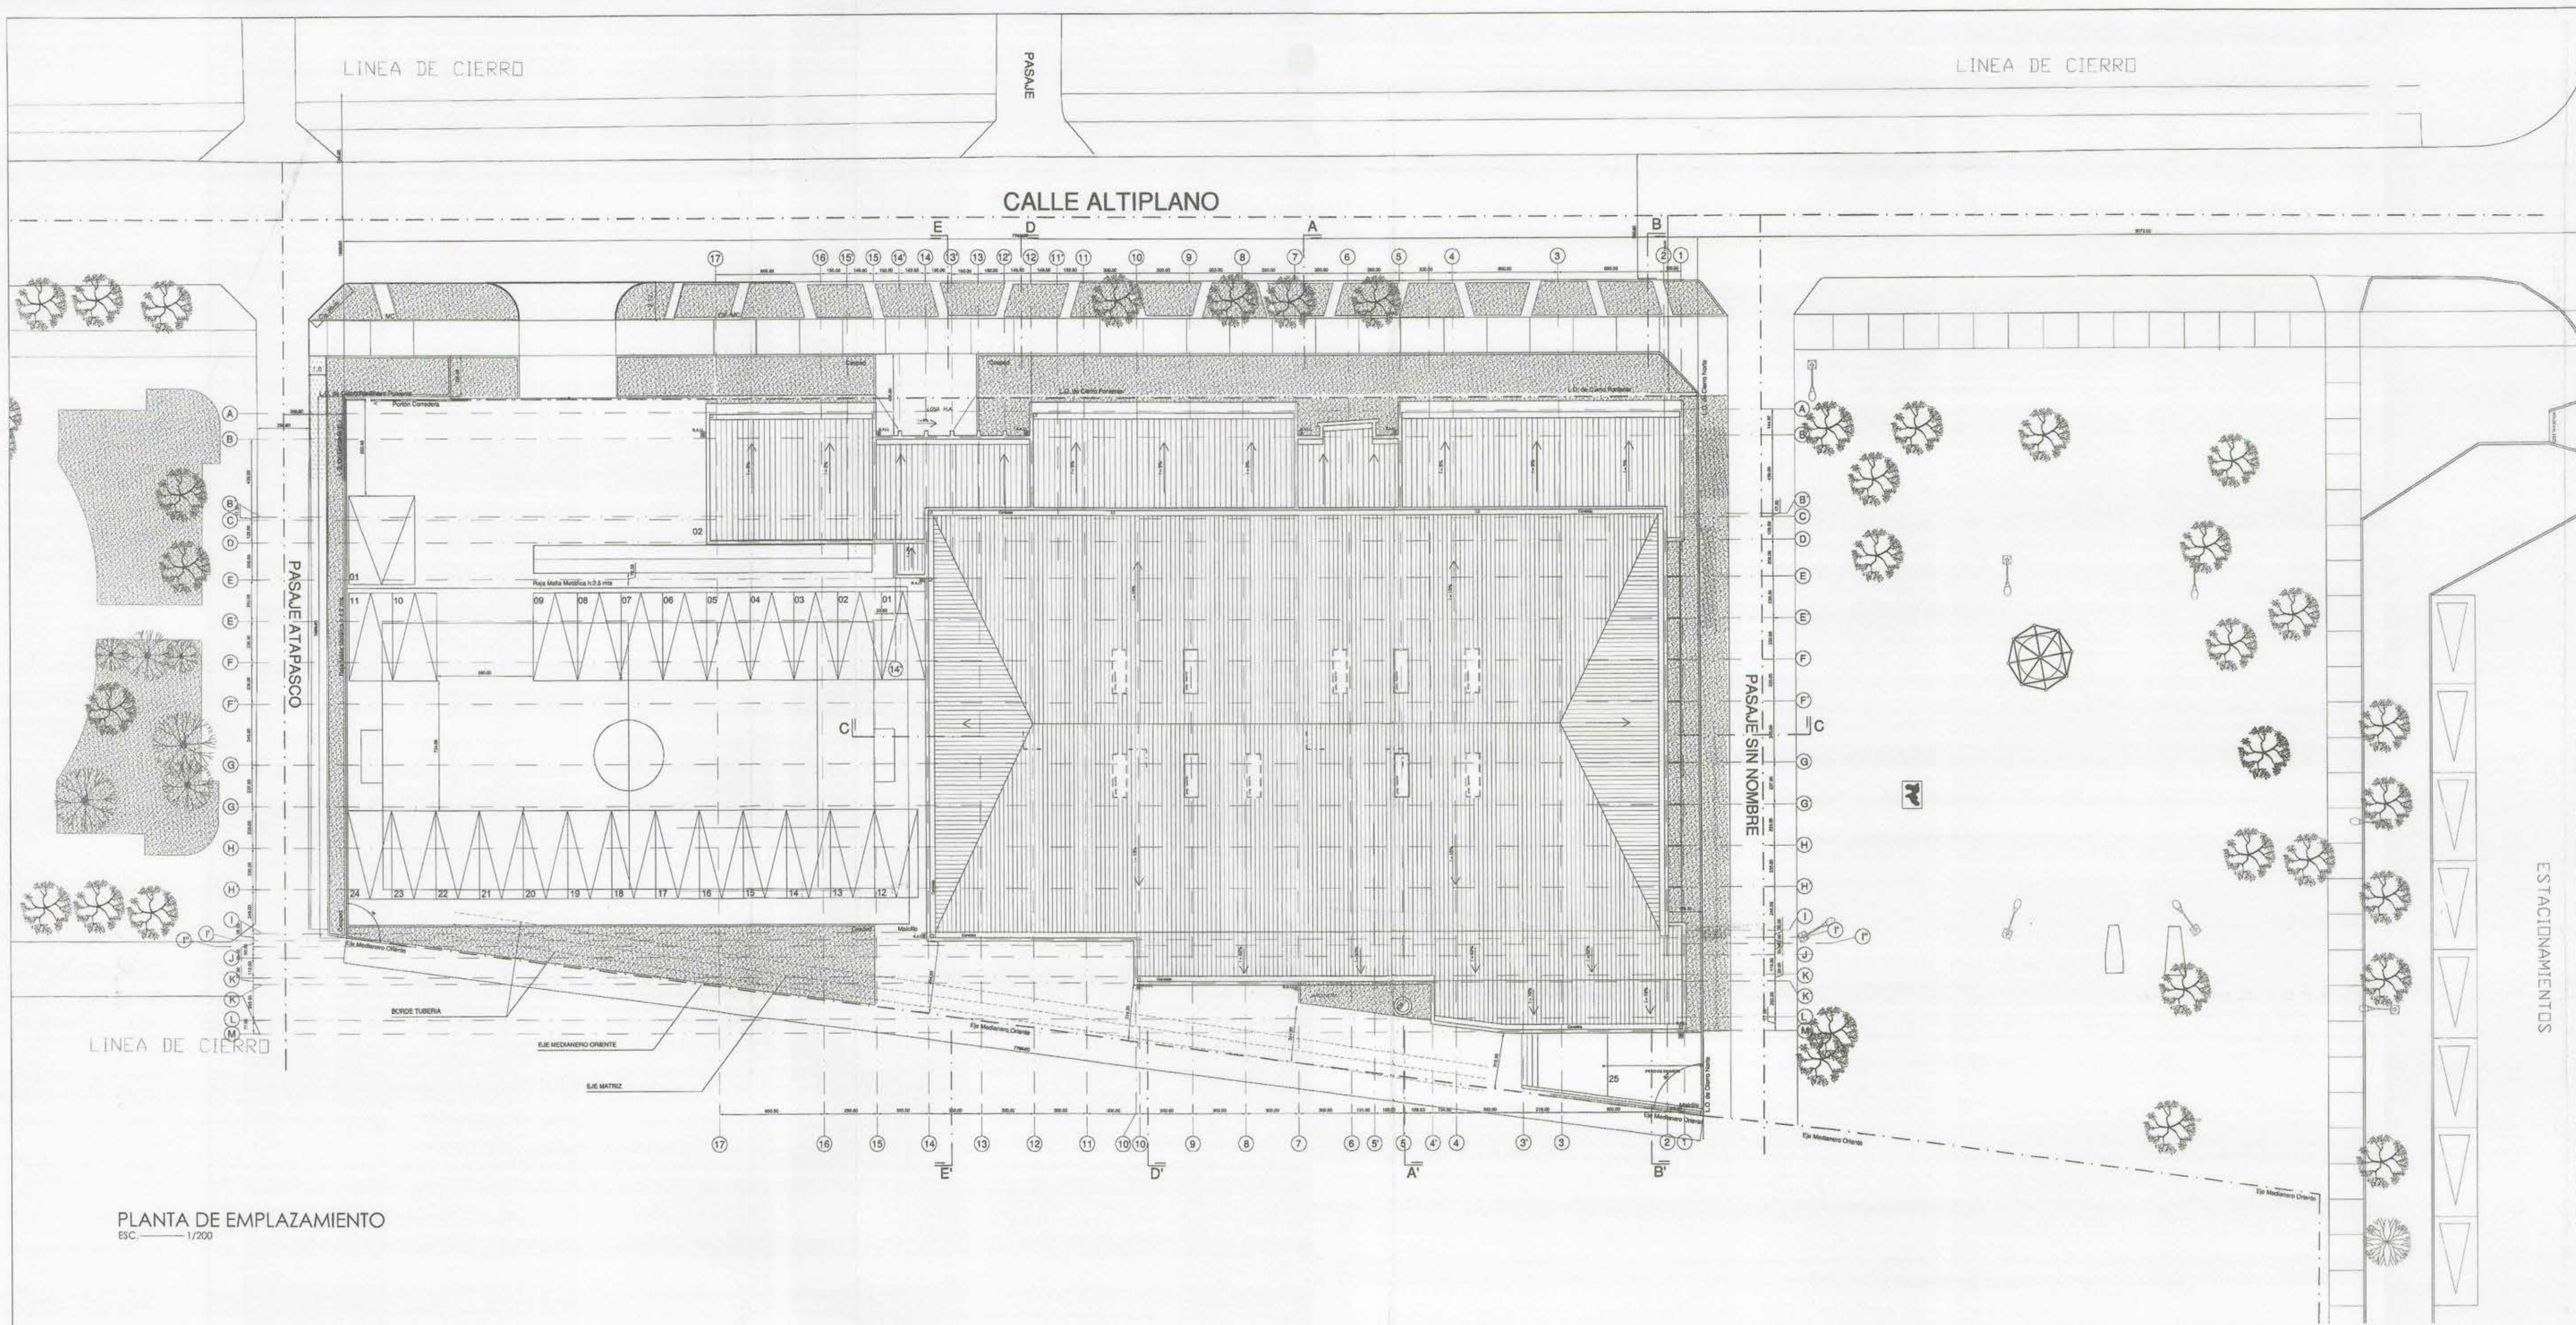

CONSULTOR CREA ESPACIO
 DIRECCION/ ERNESTO RIQUELME #441, El Bosque
 FONOS (02) 7237041 - F/FAX: (02) 5277885
 arquitectura@creaespacio.cl
 www.creaespacio.cl
 SANTIAGO

ARQUITECTO ISABEL MARTINEZ
 RUT: 12.862.713-8
 ARQUITECTOS COLABORADORES: VELIA GARCIA, FERNANDO MORATINOS

REVISOR INDEPENDIENTE: MILAN FRANULIC



GOBIERNO DE CHILE
PEÑALOLÉN
CRECEBIEN
 INSTITUTO NACIONAL DE DEPORTES
 CHILEDEPORTES

FUENTE DE FINANCIAMIENTO:
CHILEDEPORTES
 CODIGO B.I.P. : 300433322-0

CLG
 CONSTRUCTORA

CLAUDIO ORREGO LARRAIN
 ALCALDE ILLUSTRE MUNICIPALIDAD DE PEÑALOLÉN

V*B* Revisión Unidad Técnica

Proyecto: **POLIDEPORTIVO BENJAMIN VICUÑA MACKENNA PEÑALOLÉN**

Comuna: CALLE ALTIPLANO, N° 1836 ROL DE AVALUO: 7188-1

Materia: Arquitectura y Paisajismo.

Contenido: **PLANTA CUBIERTA y EMPLAZAMIENTO ; ESQ. DE SUPERFICIES y EVACUACION AS BUILT**


Escala: 1:200 Fecha: oct 2010
 Dibujó: V. Garcia Dim. lamina: 900 x 600

N° Lamina:

AR -01 AB



PLANTA DE EMPLAZAMIENTO
 ESC. 1/200

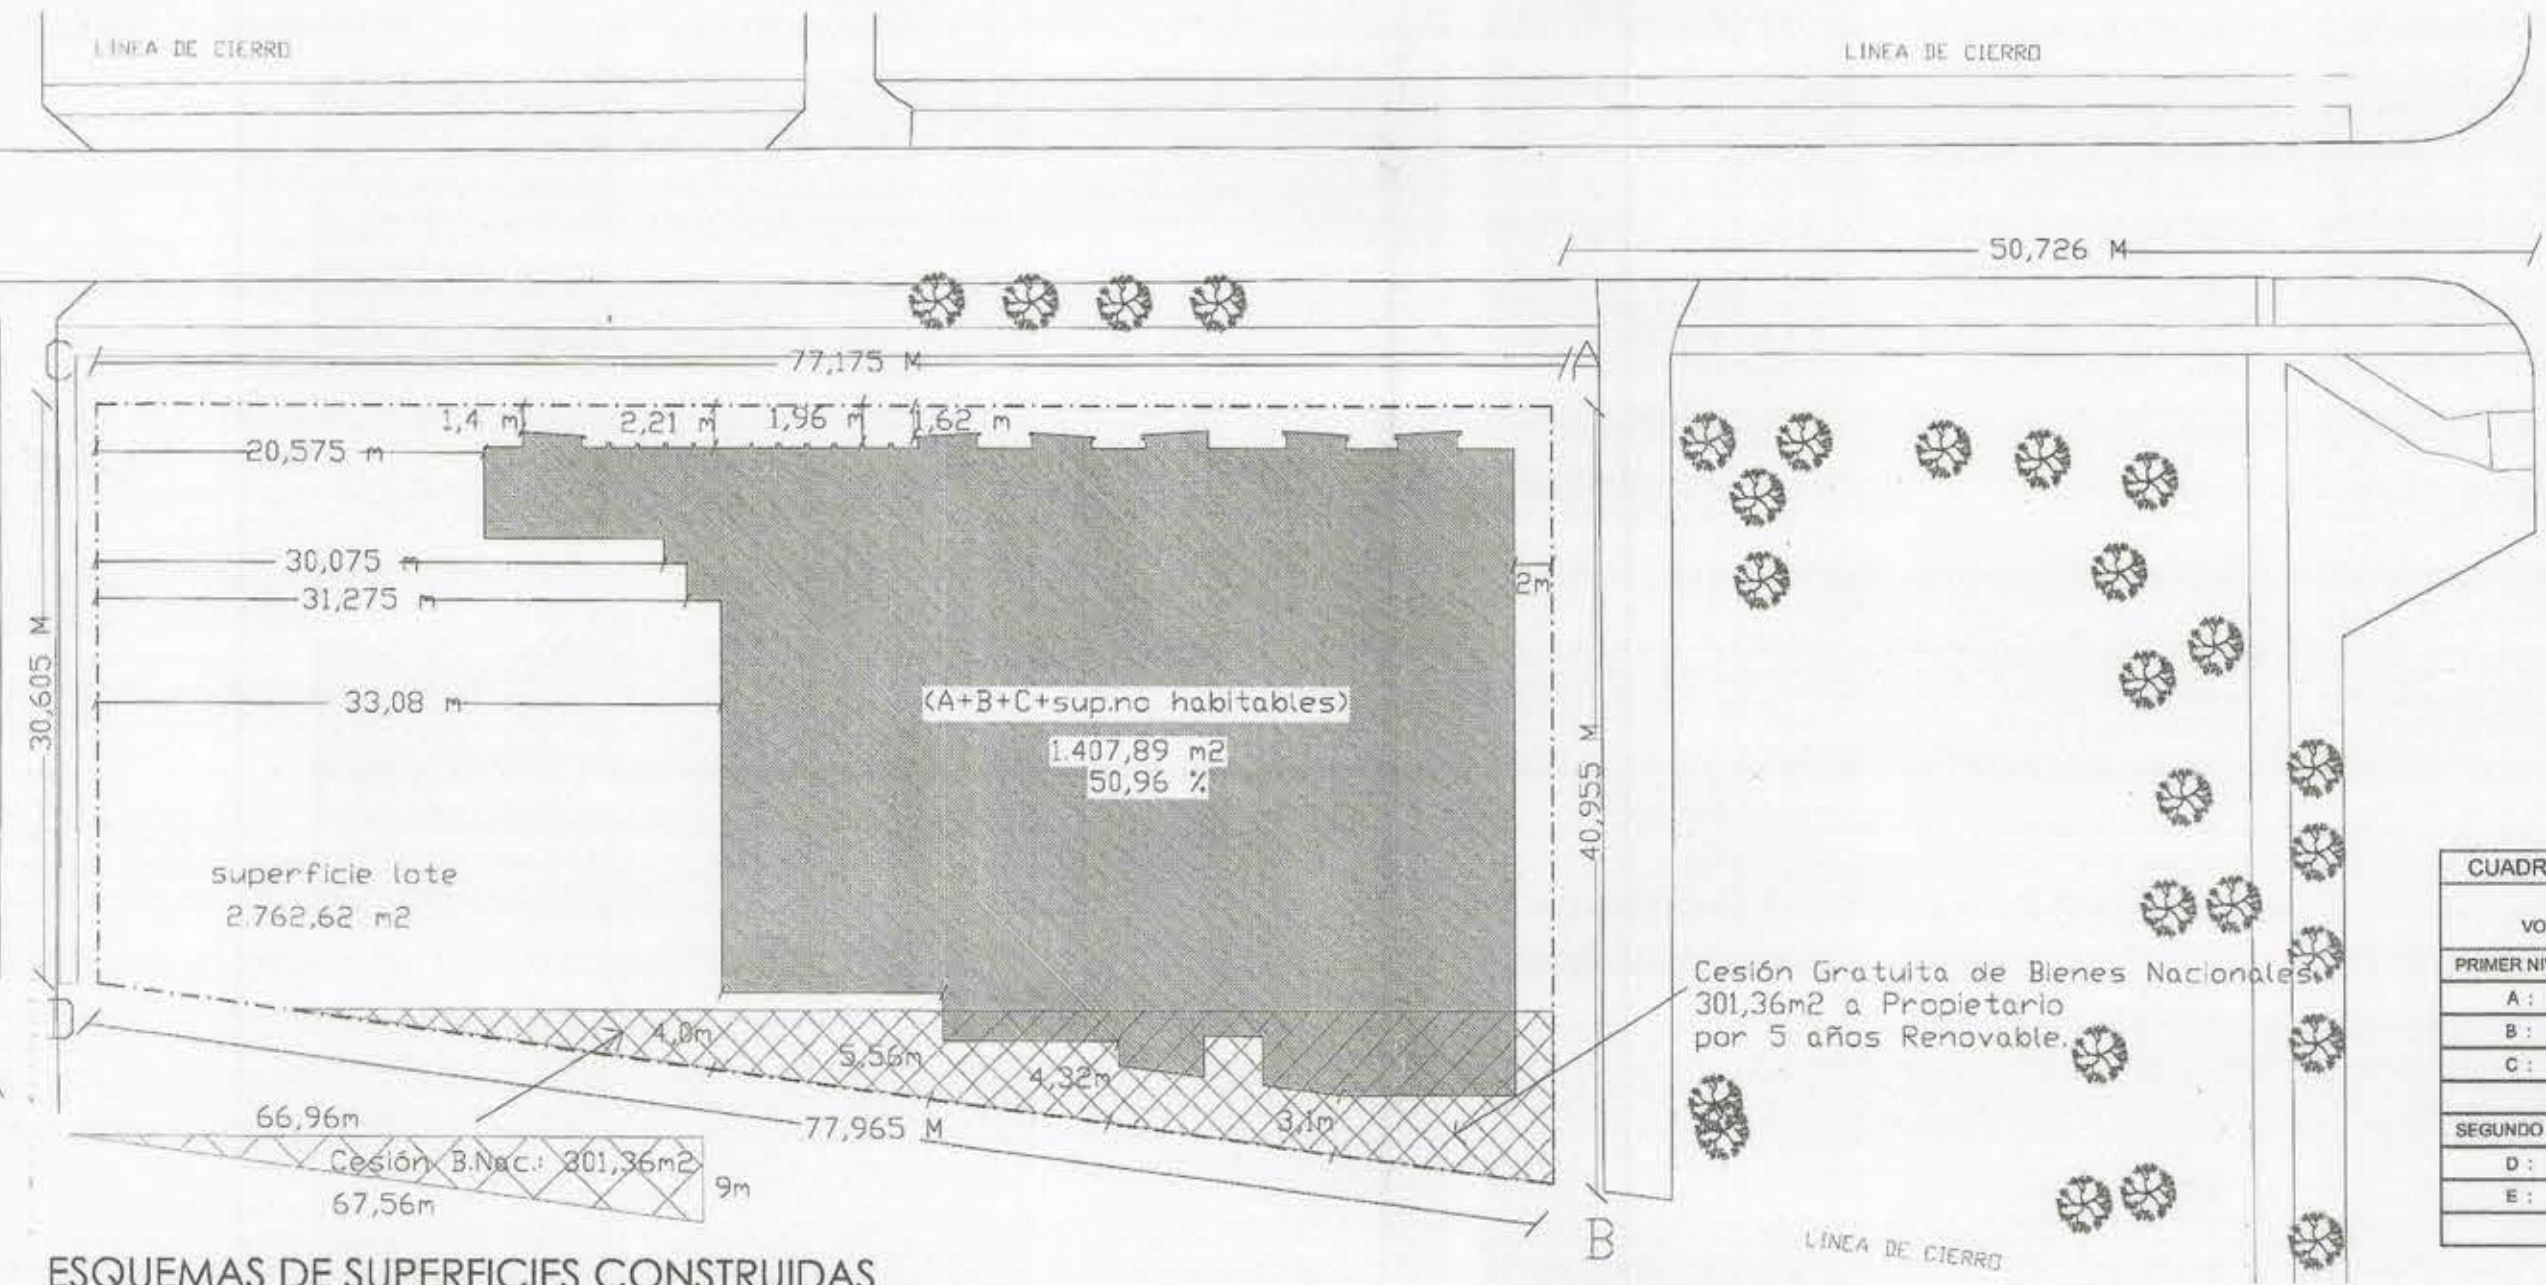

ESQUEMAS DE SUPERFICIES CONSTRUIDAS
 ESC. 1/200


Cuadro de Dimensiones de Pasillos y Puertas de Evacuación				
VIA EVACUACION	DIM. MIN. PUERTAS DE EVAC. Y DIM. MIN. PASILLOS requeridos 110 cms min. (0,5 cm x pers.)	CARGA OCUPACIÓN	ancho pasillo PROYECTADOS	ancho puertas PROYECTADOS
E - 01	110 cms	70 personas	124 - 279 cms	P04:183 y P05: 83 cms
E - 02	110 cms	30 personas	124 cms	P06:110 cms
E - 03	146 cms	292 personas	110 - 315 cms	P11:183 cms

CUADRO ESTACIONAMIENTOS			
DESTINO	SUPERFICIE CONSTRUIDA	N° ESTACIONAMIENTOS REQ. (PRMS ZONA D)	N° ESTAC. para PERSONAS C/ DISCAP. REQ. (*OGLUC Art: 2.4.2)
GINNASIO CUBIERTO	1.887,1 m²	24	SOBRE 20 HASTA 50
TOTAL:		24	2

N° ESTACIONAMIENTOS PROYECTADOS	N° ESTAC. para PERSONAS C/ DISCAP. PROYECTADOS
25	2

CUADRO DE SUPERFICIES CONSTRUIDAS		
VOLUMEN	CLASIFICACION	m² PROYECTADOS
PRIMER NIVEL (N+ 0.0)		
A:	C3	337,55 m²
B:	BA 6	897,5 m²
C:	BA 6	89,76 m²
Sub-total		1.314,81 m²
SEGUNDO NIVEL (N+ 3.24)		
D:	A 3	361,26 m²
E:	BA 6	181,03 m²
Sub-total		542,29 m²
TOTAL:		1.857,1 m²

SUPERFICIES LOTE	SUPERFICIES PROYECTO	% OCUPACION SUELO REQUERIDO	% OCUPACION SUELO PROYECTADO	F. CONSTRUCTIB. REQUERIDO	F. CONSTRUCTIB. PROYECTADO
2.762,62 m²	1.857,1 m²	70%	50,90%	1,2	1,15

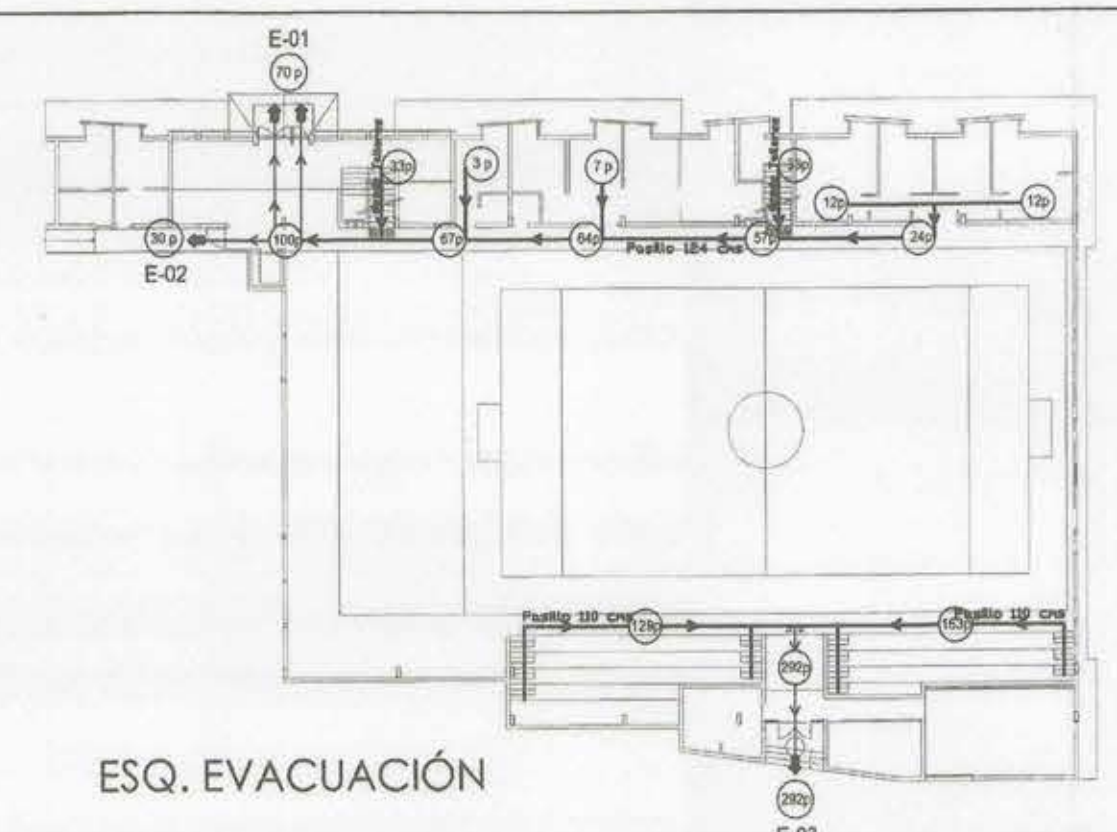

ESQ. EVACUACIÓN



ESQ. PRIMER PISO



ESQ. SEGUNDO PISO