




PUERTA DE MADERA TIPO PLACARD, SEGUN E.T.A. MARCO, SEGUN E.T.A. QUINCALLERA, SEGUN E.T.A.
PUERTA DE MADERA TIPO PLACARD, SEGUN E.T.A. MARCO, SEGUN E.T.A. QUINCALLERA, SEGUN E.T.A.
PUERTA DE MADERA TIPO PLACARD, SEGUN E.T.A. MARCO, SEGUN E.T.A. QUINCALLERA, SEGUN E.T.A.
PUERTA DE MADERA TIPO PLACARD, SEGUN E.T.A. MARCO, SEGUN E.T.A. QUINCALLERA, SEGUN E.T.A.
PUERTA DE ALUMINIO PERFLERA ALUMINIO ANODIZADO, SEGUN E.T.A. MANILLA, SEGUN E.T.A. VIDRIO, SEGUN E.T.A. CERRADURA, SEGUN E.T.A.
PUERTA DE ALUMINIO PERFLERA ALUMINIO ANODIZADO, SEGUN E.T.A. MANILLA, SEGUN E.T.A. VIDRIO, SEGUN E.T.A. CERRADURA, SEGUN E.T.A.
PUERTA METALICA ACERO GALVANIZADO, SEGUN E.T.A. MARCO METALICO, SEGUN E.T.A. CERRADURA, SEGUN E.T.A.
PUERTA METALICA ACERO GALVANIZADO, SEGUN E.T.A. MARCO METALICO, SEGUN E.T.A. CERRADURA, SEGUN E.T.A.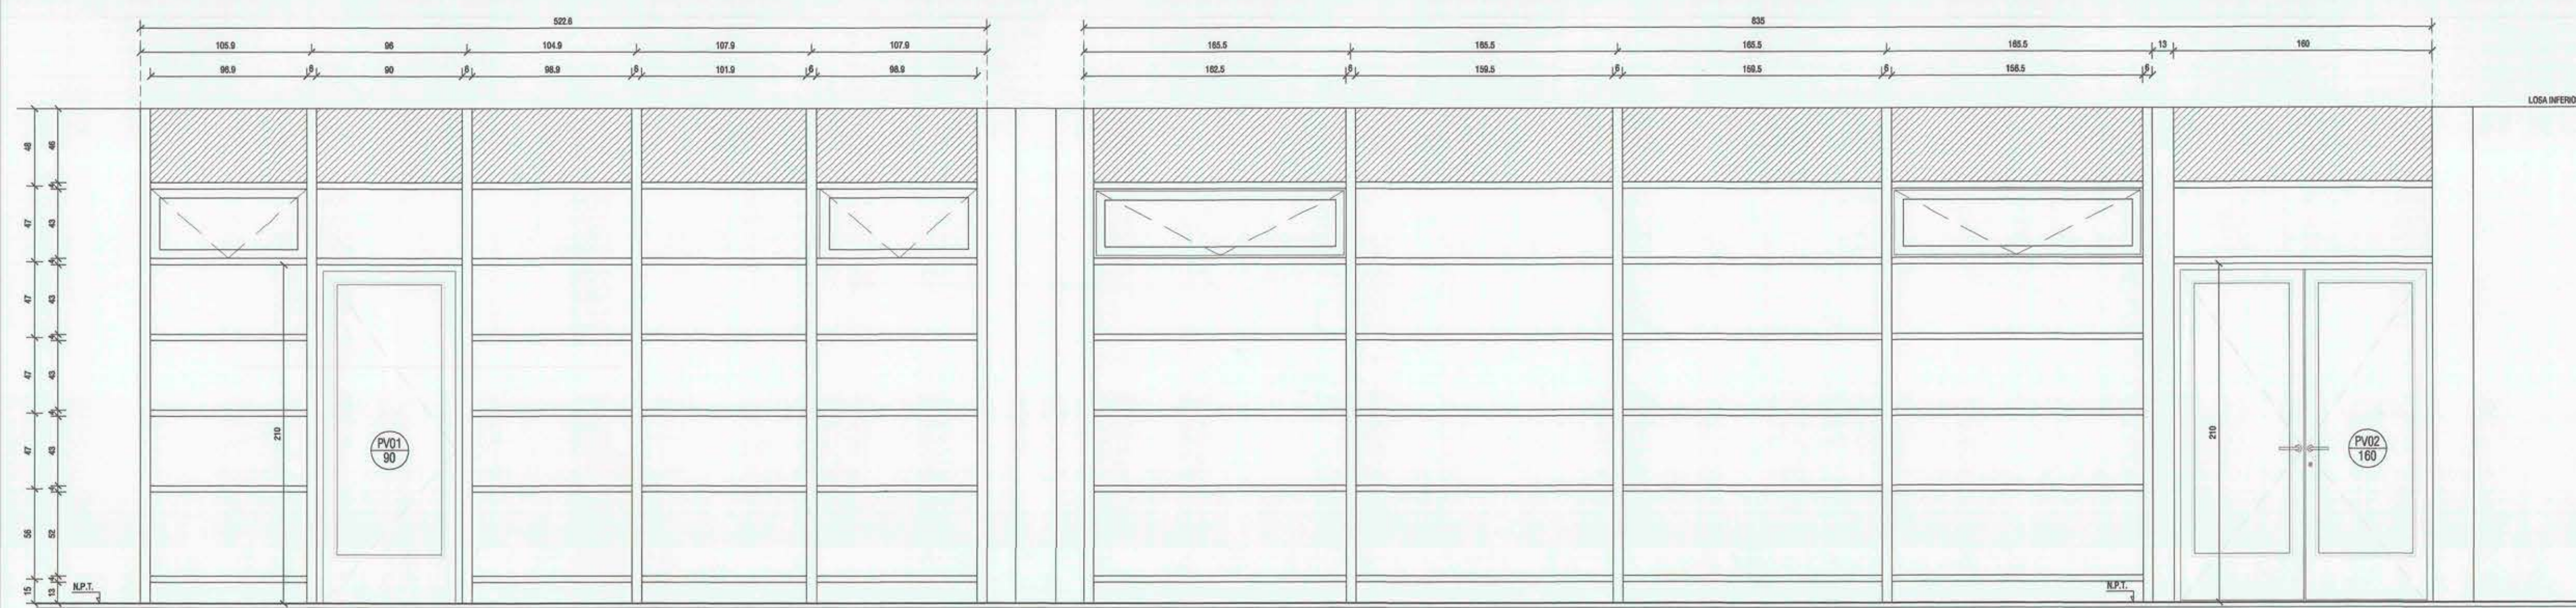
TABIQUE VIDRIADO PERFLERA ALUMINIO ANODIZADO, SEGUN E.T.A. VIDRIO, SEGUN E.T.A.
TABIQUE VIDRIADO PERFLERA ALUMINIO ANODIZADO, SEGUN E.T.A. VIDRIO, SEGUN E.T.A.
TABIQUE VIDRIADO PERFLERA ALUMINIO ANODIZADO, SEGUN E.T.A. VIDRIO, SEGUN E.T.A.

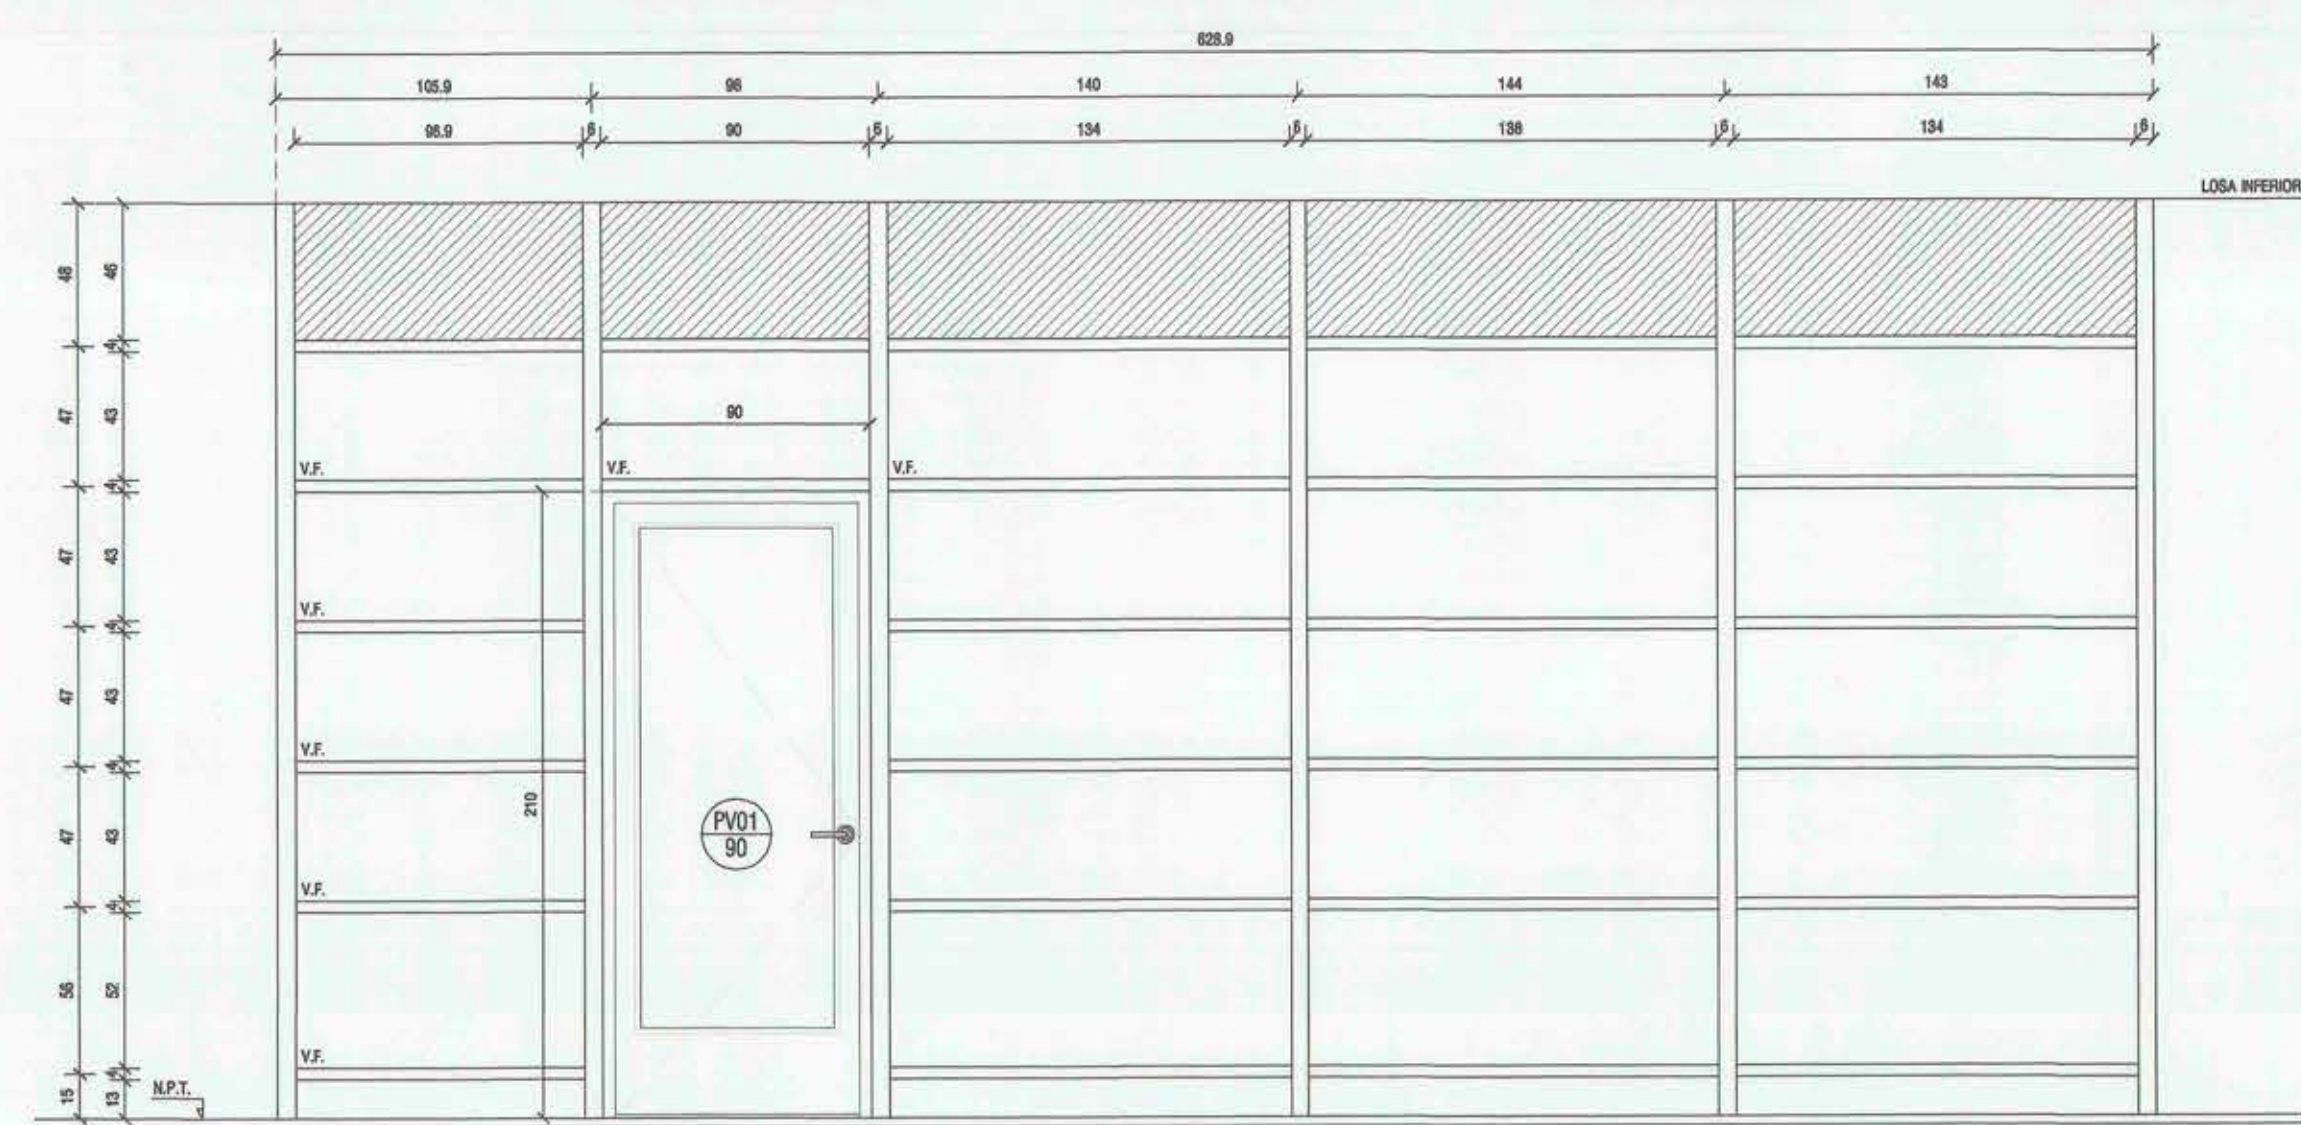


TABIQUE VIDRIADO PERFLERA ALUMINIO ANODIZADO, SEGUN E.T.A. VIDRIO, SEGUN E.T.A.
TABIQUE VIDRIADO PERFLERA ALUMINIO ANODIZADO, SEGUN E.T.A. VIDRIO, SEGUN E.T.A.
TABIQUE VIDRIADO PERFLERA ALUMINIO ANODIZADO, SEGUN E.T.A. VIDRIO, SEGUN E.T.A.

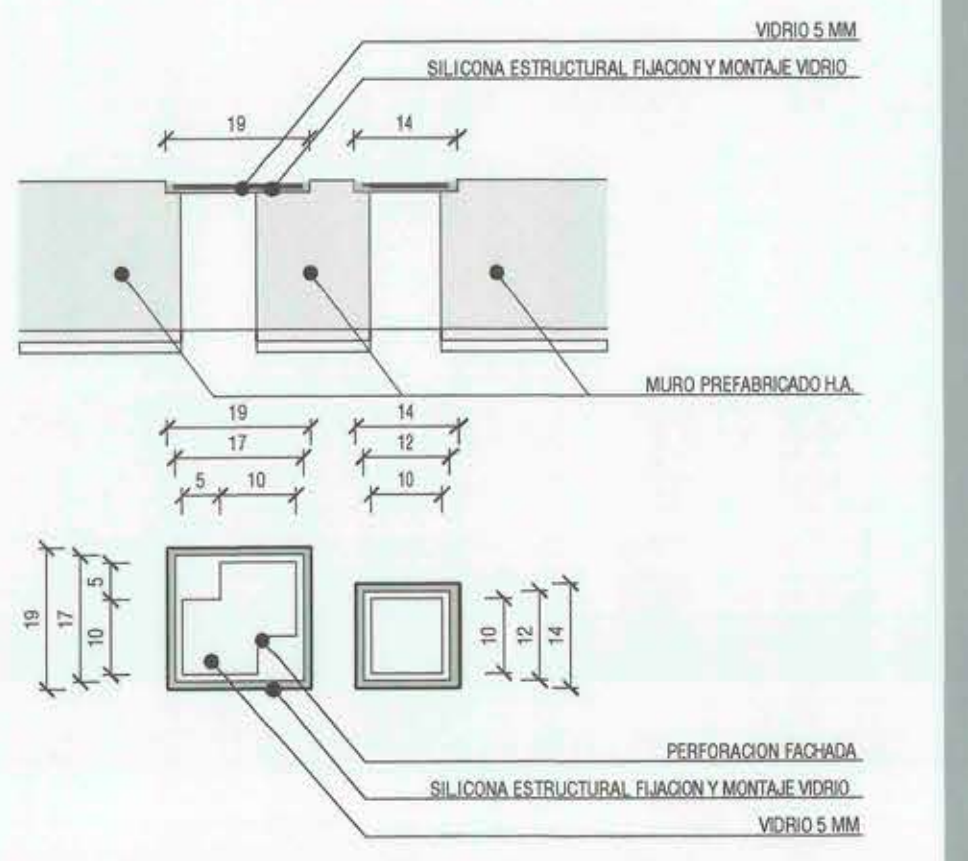


DETALLE PERFORACIONES FACHADA
ESCALA 1:10

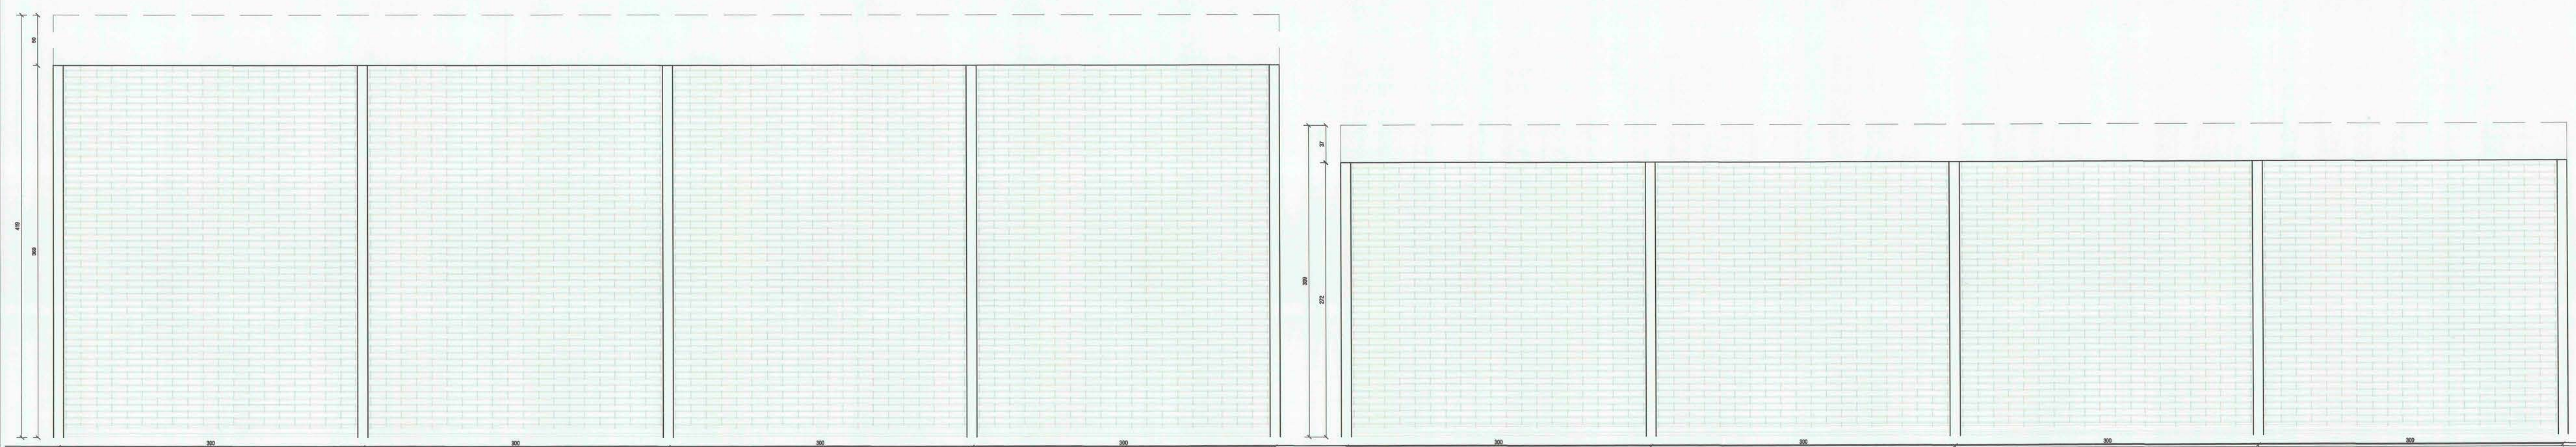

CORTINA METALICA ACERO GALVANIZADO, SEGUN E.T.A. CERRADURA CANDADO, SEGUN E.T.A.
CORTINA METALICA ACERO GALVANIZADO, SEGUN E.T.A. CERRADURA CANDADO, SEGUN E.T.A.
CORTINA METALICA ACERO GALVANIZADO, SEGUN E.T.A. CERRADURA CANDADO, SEGUN E.T.A.

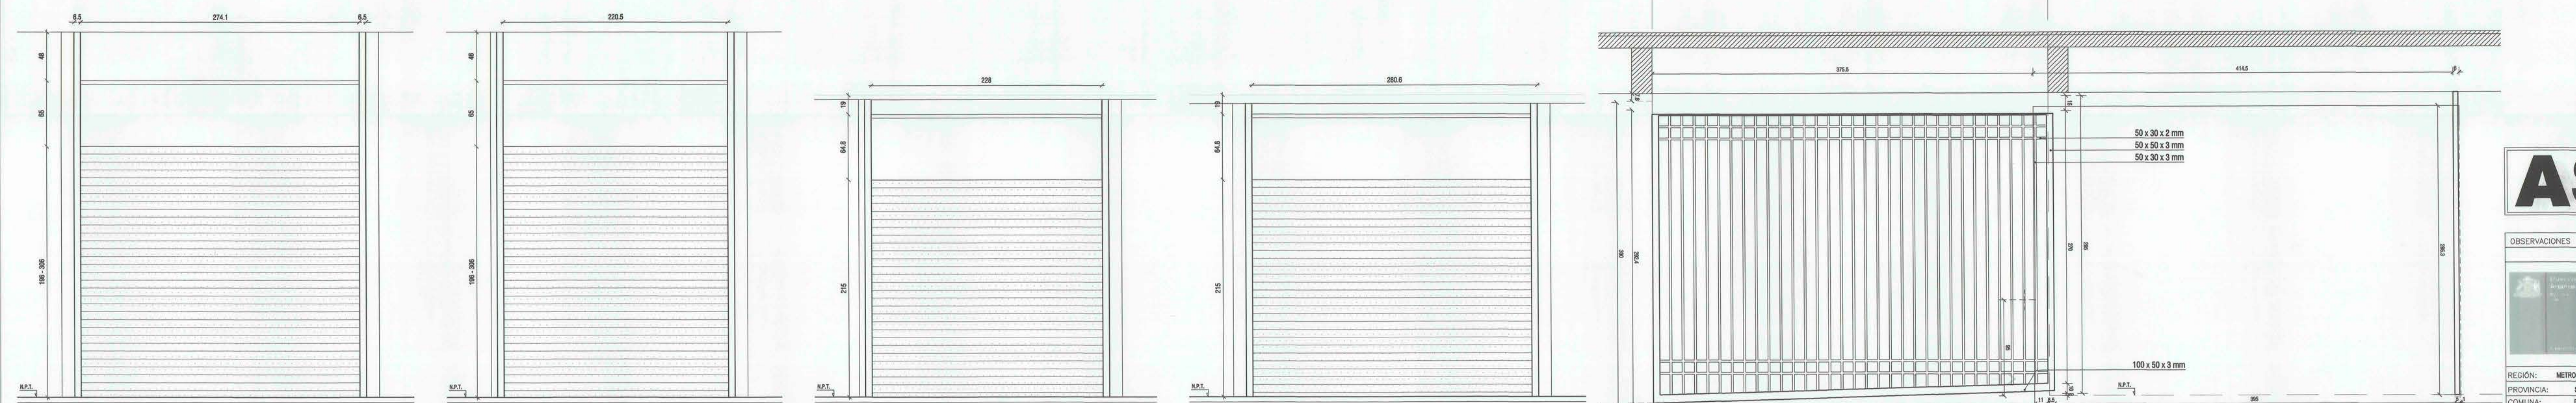

CORTINA METALICA ALUMINIO, SEGUN E.T.A. LAMINAS MICROPERFORADAS DE 78 MM CERRADURA CANDADO, SEGUN E.T.A.
CORTINA METALICA ALUMINIO, SEGUN E.T.A. LAMINAS MICROPERFORADAS DE 78 MM CERRADURA CANDADO, SEGUN E.T.A.
CORTINA METALICA ALUMINIO, SEGUN E.T.A. LAMINAS MICROPERFORADAS DE 78 MM CERRADURA CANDADO, SEGUN E.T.A.

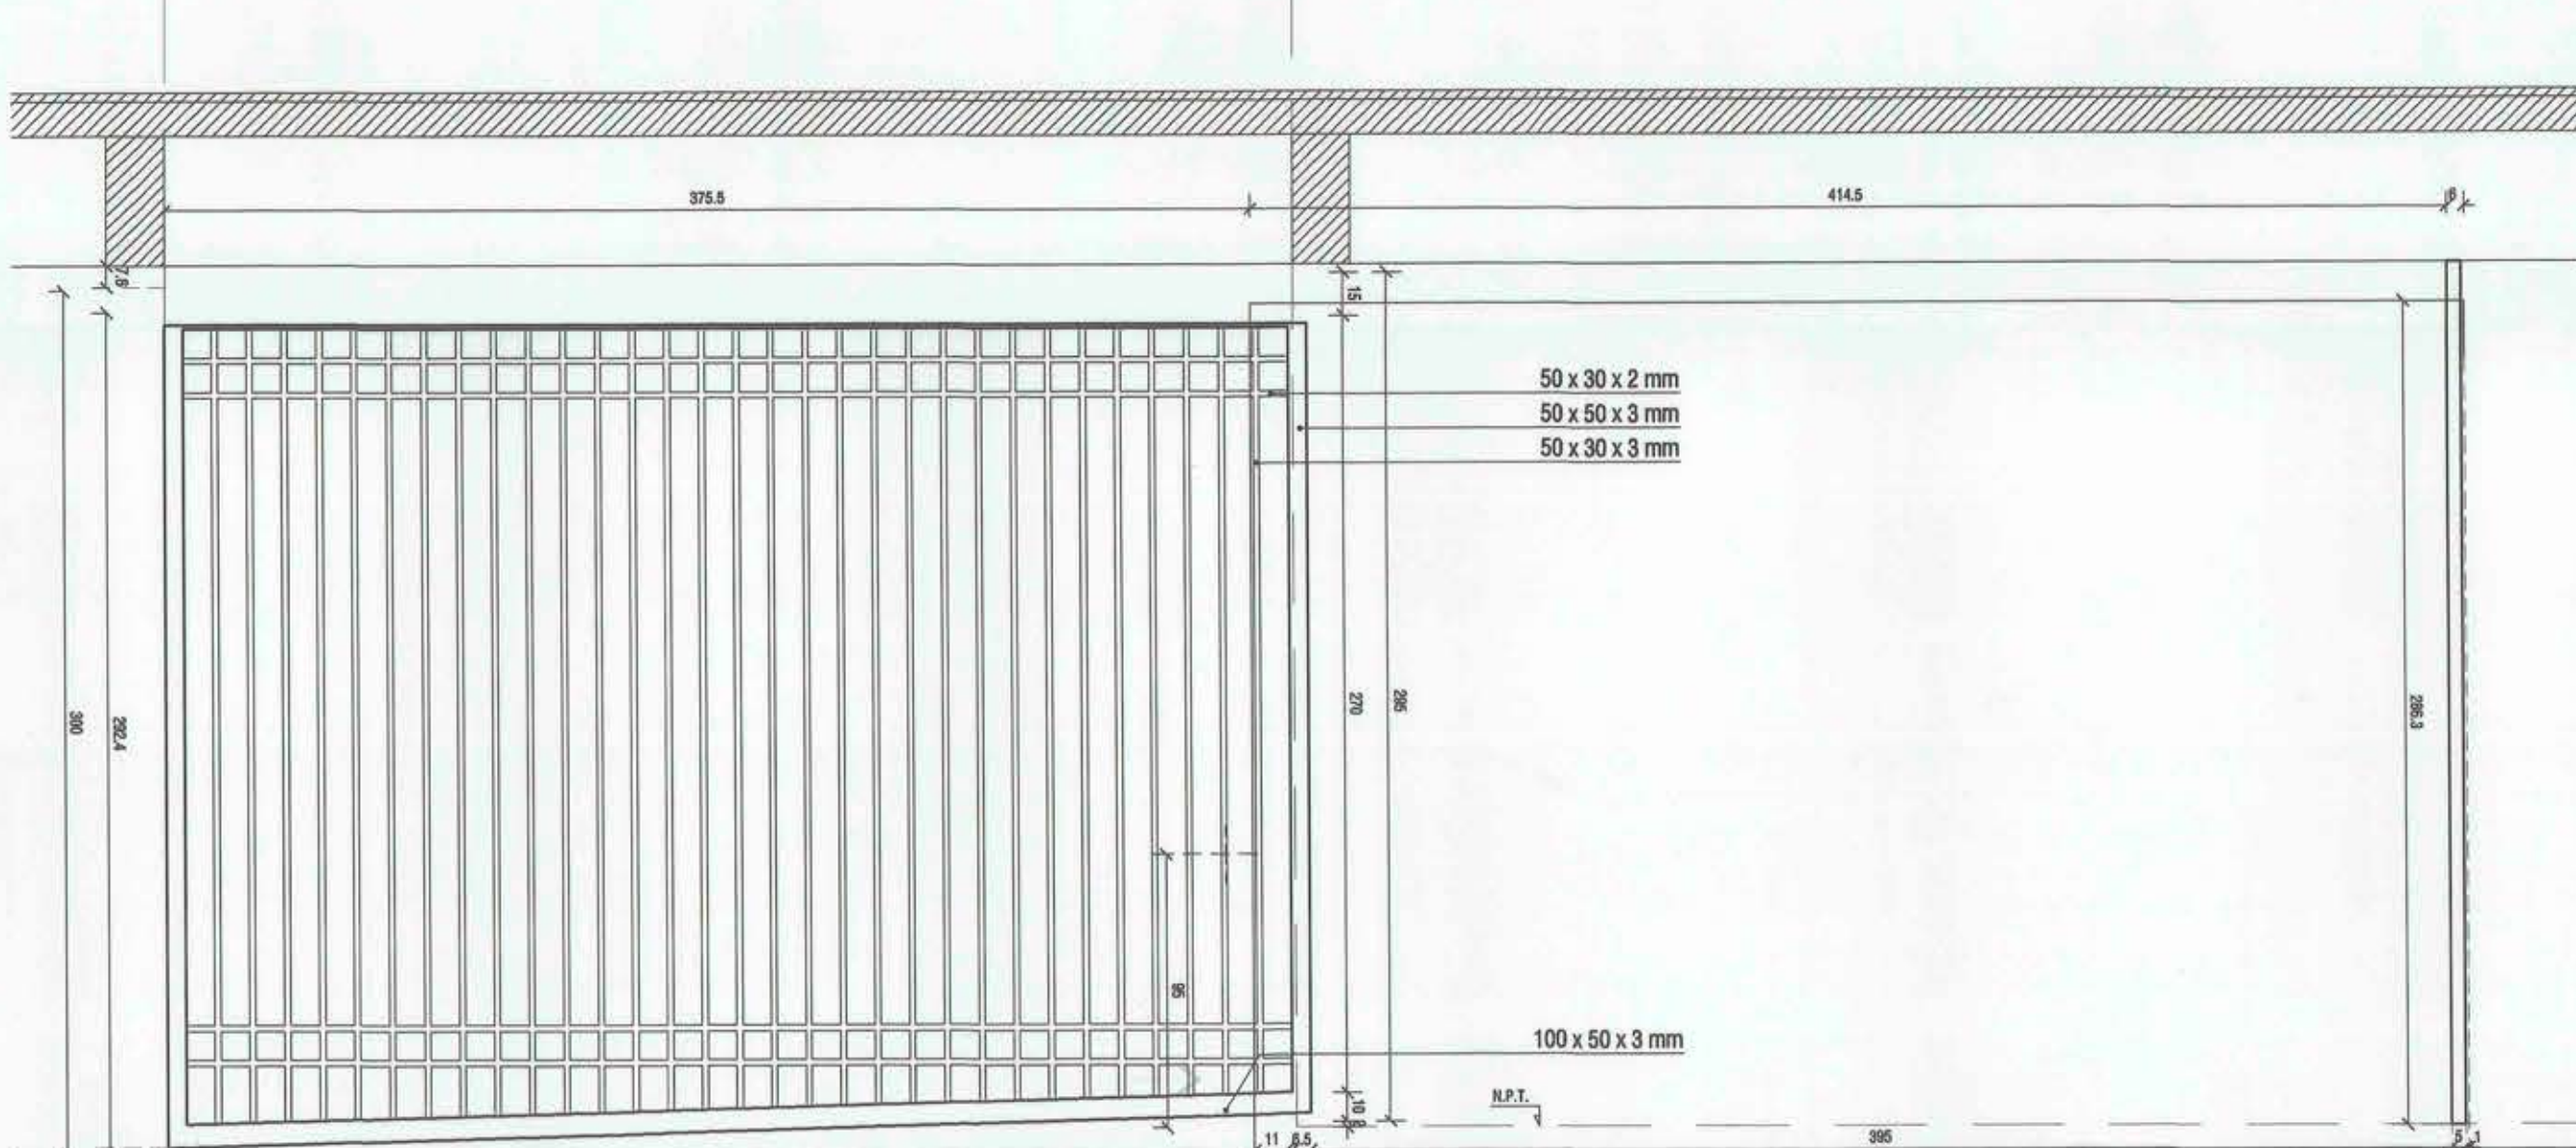

REJA METALICA ACERO GALVANIZADO, SEGUN E.T.A. CERRADURA CANDADO, SEGUN E.T.A.
REJA METALICA ACERO GALVANIZADO, SEGUN E.T.A. CERRADURA CANDADO, SEGUN E.T.A.
REJA METALICA ACERO GALVANIZADO, SEGUN E.T.A. CERRADURA CANDADO, SEGUN E.T.A.

AS BUILT

OBSERVACIONES	ENTREGA IV ETAPA 27/07/2009
DIRECCION DE ARQUITECTURA DIRECCION REGIONAL METROPOLITANA	
PROYECTO: CONSTRUCCION PLAZA DE ABASTOS Y PERGOLA DE LAS FLORES	
PLANO: DETALLES DE PUERTAS Y CERRAMIENTOS	
REGION: METROPOLITANA	PROPIETARIO
PROVINCIAL: SANTIAGO	JEFE E DE GESTION INTEGRADA DE PROYECTOS
COMUNA: RECOLTA	ARQTO. DIRECTOR REG.
PROYECTO: CONSTRUCCION PLAZA DE ABASTOS Y PERGOLA DE LAS FLORES	FECHA: 27 JULIO 2009
DISEÑO: REVISION 4	LAMINA: ARQ 019-TM
ESCALA: 1:25	FORMATO: A0
ELABORADO: ELBIO HERNANDEZ	ESCALA: 1:25