



ELEVACIÓN SUR - SM
ESCALA 1:50

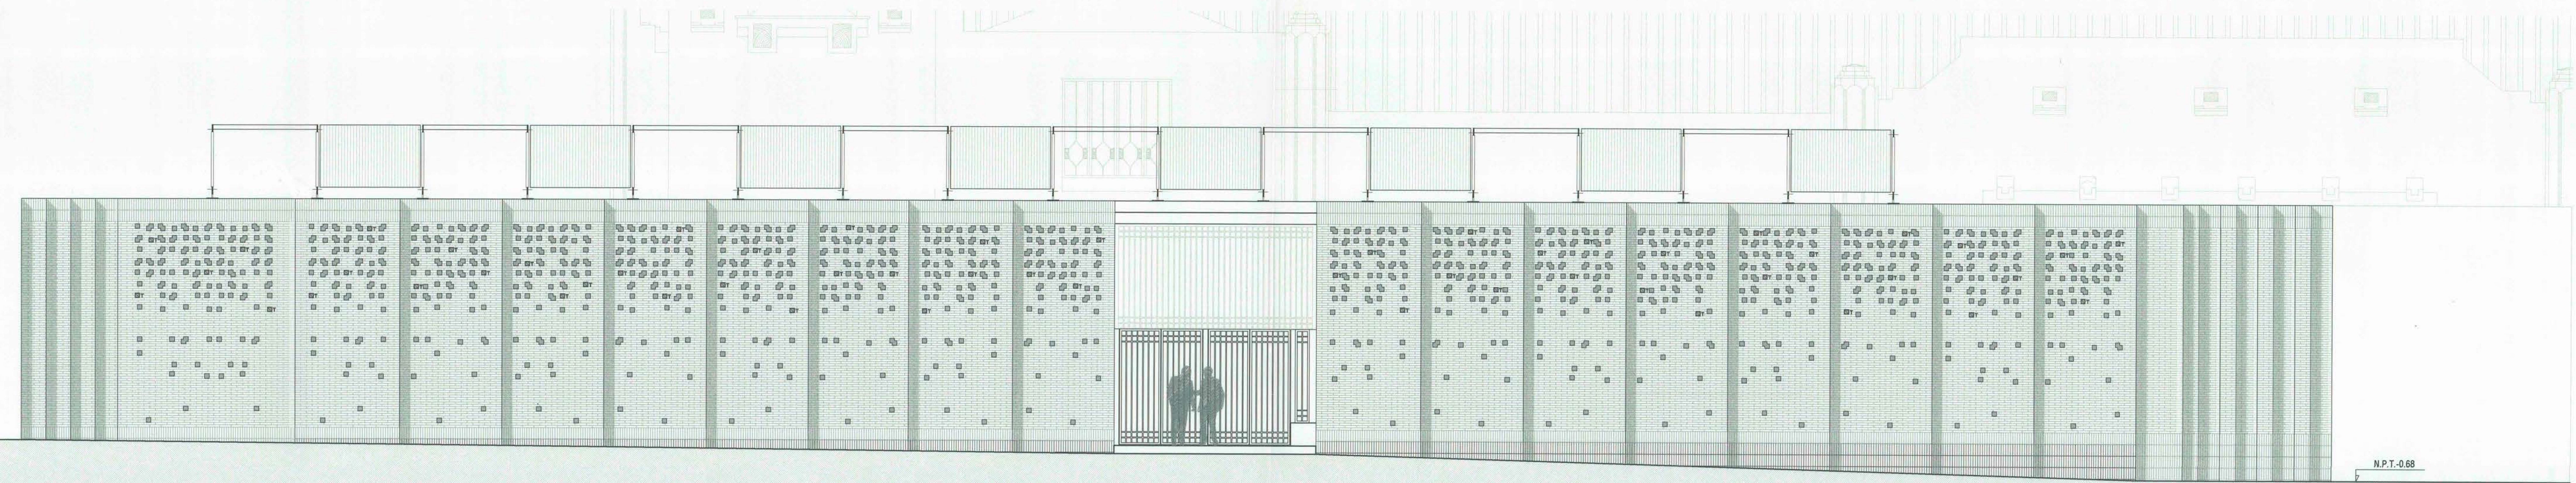

ELEVACIÓN ORIENTE - SF
ESCALA 1:50

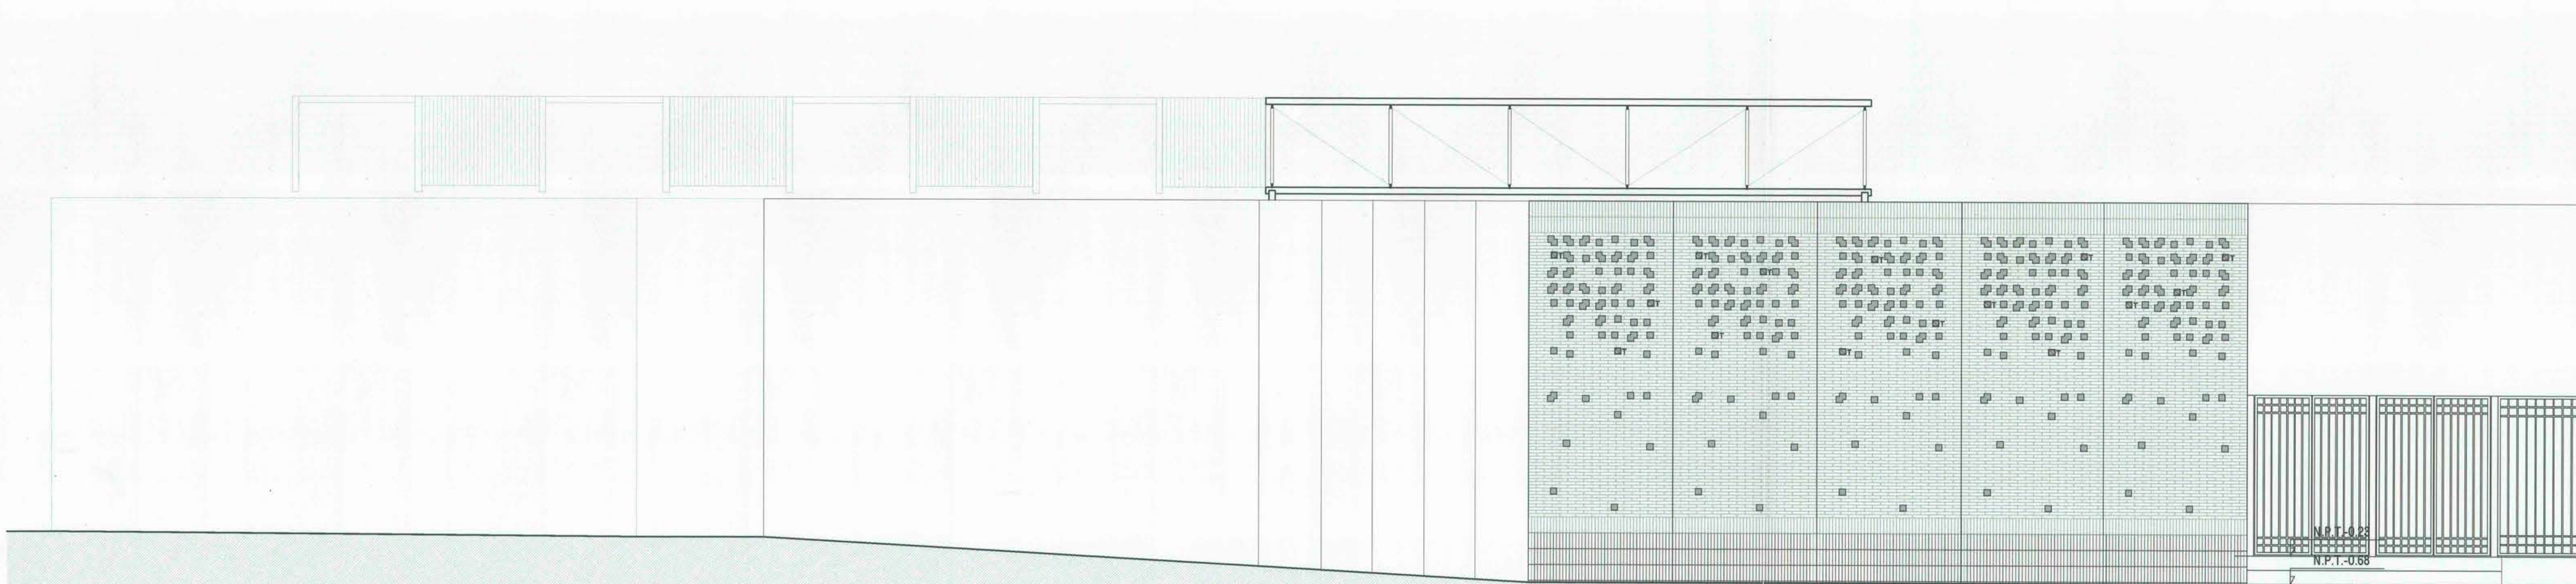

ELEVACIÓN NORTE - SM
ESCALA 1:50

035001

AS BUILT

DISEÑO DE LUZ PERGOLA DE LAS FLORES. Elevaciones pergola Sn Foo							
SIMBOLOGÍA Y ESPECIFICACIÓN DE EQUIPOS LED							
ITEM	CANT.	SIMBOLOGÍA	DESCRIPCIÓN	MODELO	MARCA	UBICACIÓN	OBS.
7	102	LED	PERGOLA DE LUZ ENVIDO EN PEROY MARQUE HERMETICA CANTIDAD: 102 PROF. 80CM	PROF. 100/100CM	SPRUE	ACCESO	

SIMBOLOGÍA Y ESPECIFICACIÓN DE ARRANQUES ELÉCTRICOS Y ENCHUFES			
ITEM	NIV. 1	SIMBOLO	DESCRIPCIÓN
-	-	X	ARRANQUE MAX. 10CM CADA UNO
-	-	X	ARRANQUE MAX. 10CM CADA UNO
-	-	Dim	CONEXIÓN
-	-	T	TRANSFORMADOR

OBSERVACIONES		ENTREGA 1. ETAPA - 03/12/2008	
			
DIRECCION DE ARQUITECTURA DIRECCION REGIONAL METROPOLITANA			
PROYECTO: CONSTRUCCION PLAZA DE ABASTOS Y PERGOLA DE LAS FLORES			
PLANO: Iluminacion elevaciones pergola Sn. Foo			
REGION: METROPOLITANA	PROPIETARIO:	CROQUIS DE UBICACION	
PROVINCIA: SANTIAGO	JEFE U. DE PROYECTOS		
COMUNA: RECOLETA-INDEPENDENCIA	ARQTO. DIRECTOR REG.	FECHA: 14/01/2009	LÁMINA: IL-PLF-SF
PROYECTO: CONSTRUCCION PLAZA DE ABASTOS Y PERGOLA DE LAS FLORES	ELABORADO: ELABORADO	ESCALA: 1:50	04-G
DISEÑO: 1:50	FORMATO: A0	ARQTO. DIRECTOR REG.: ELABORADO	