
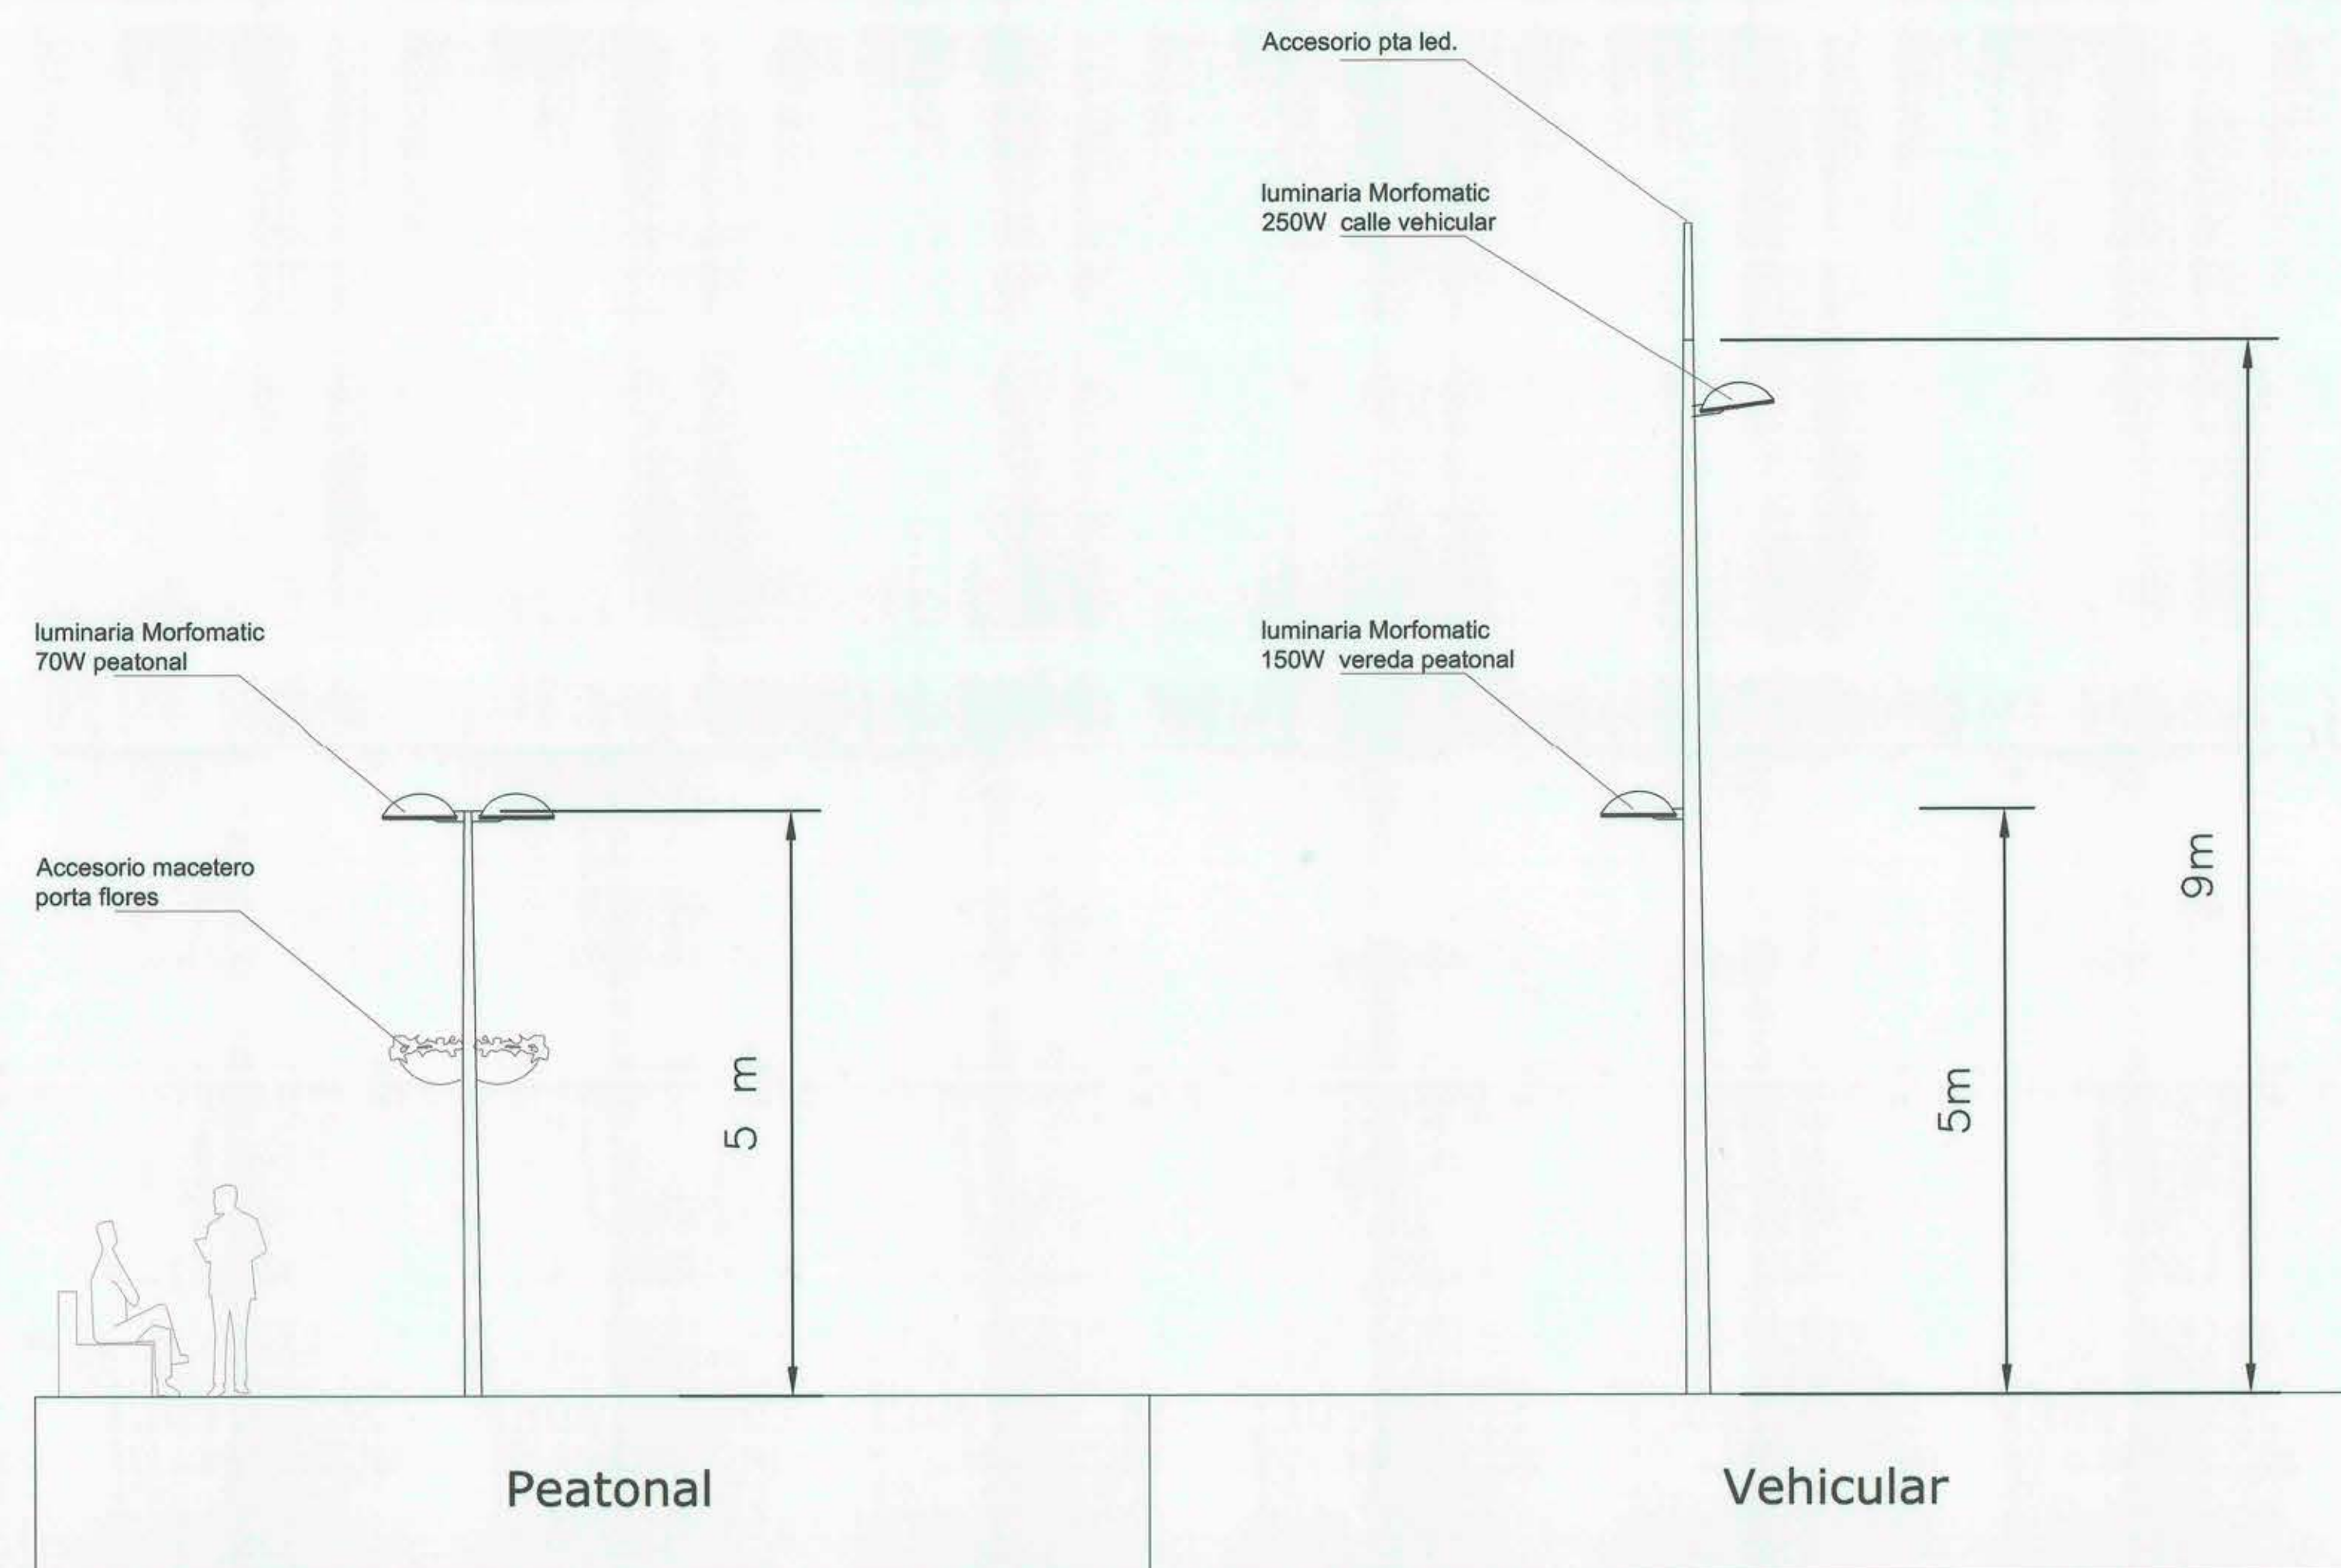


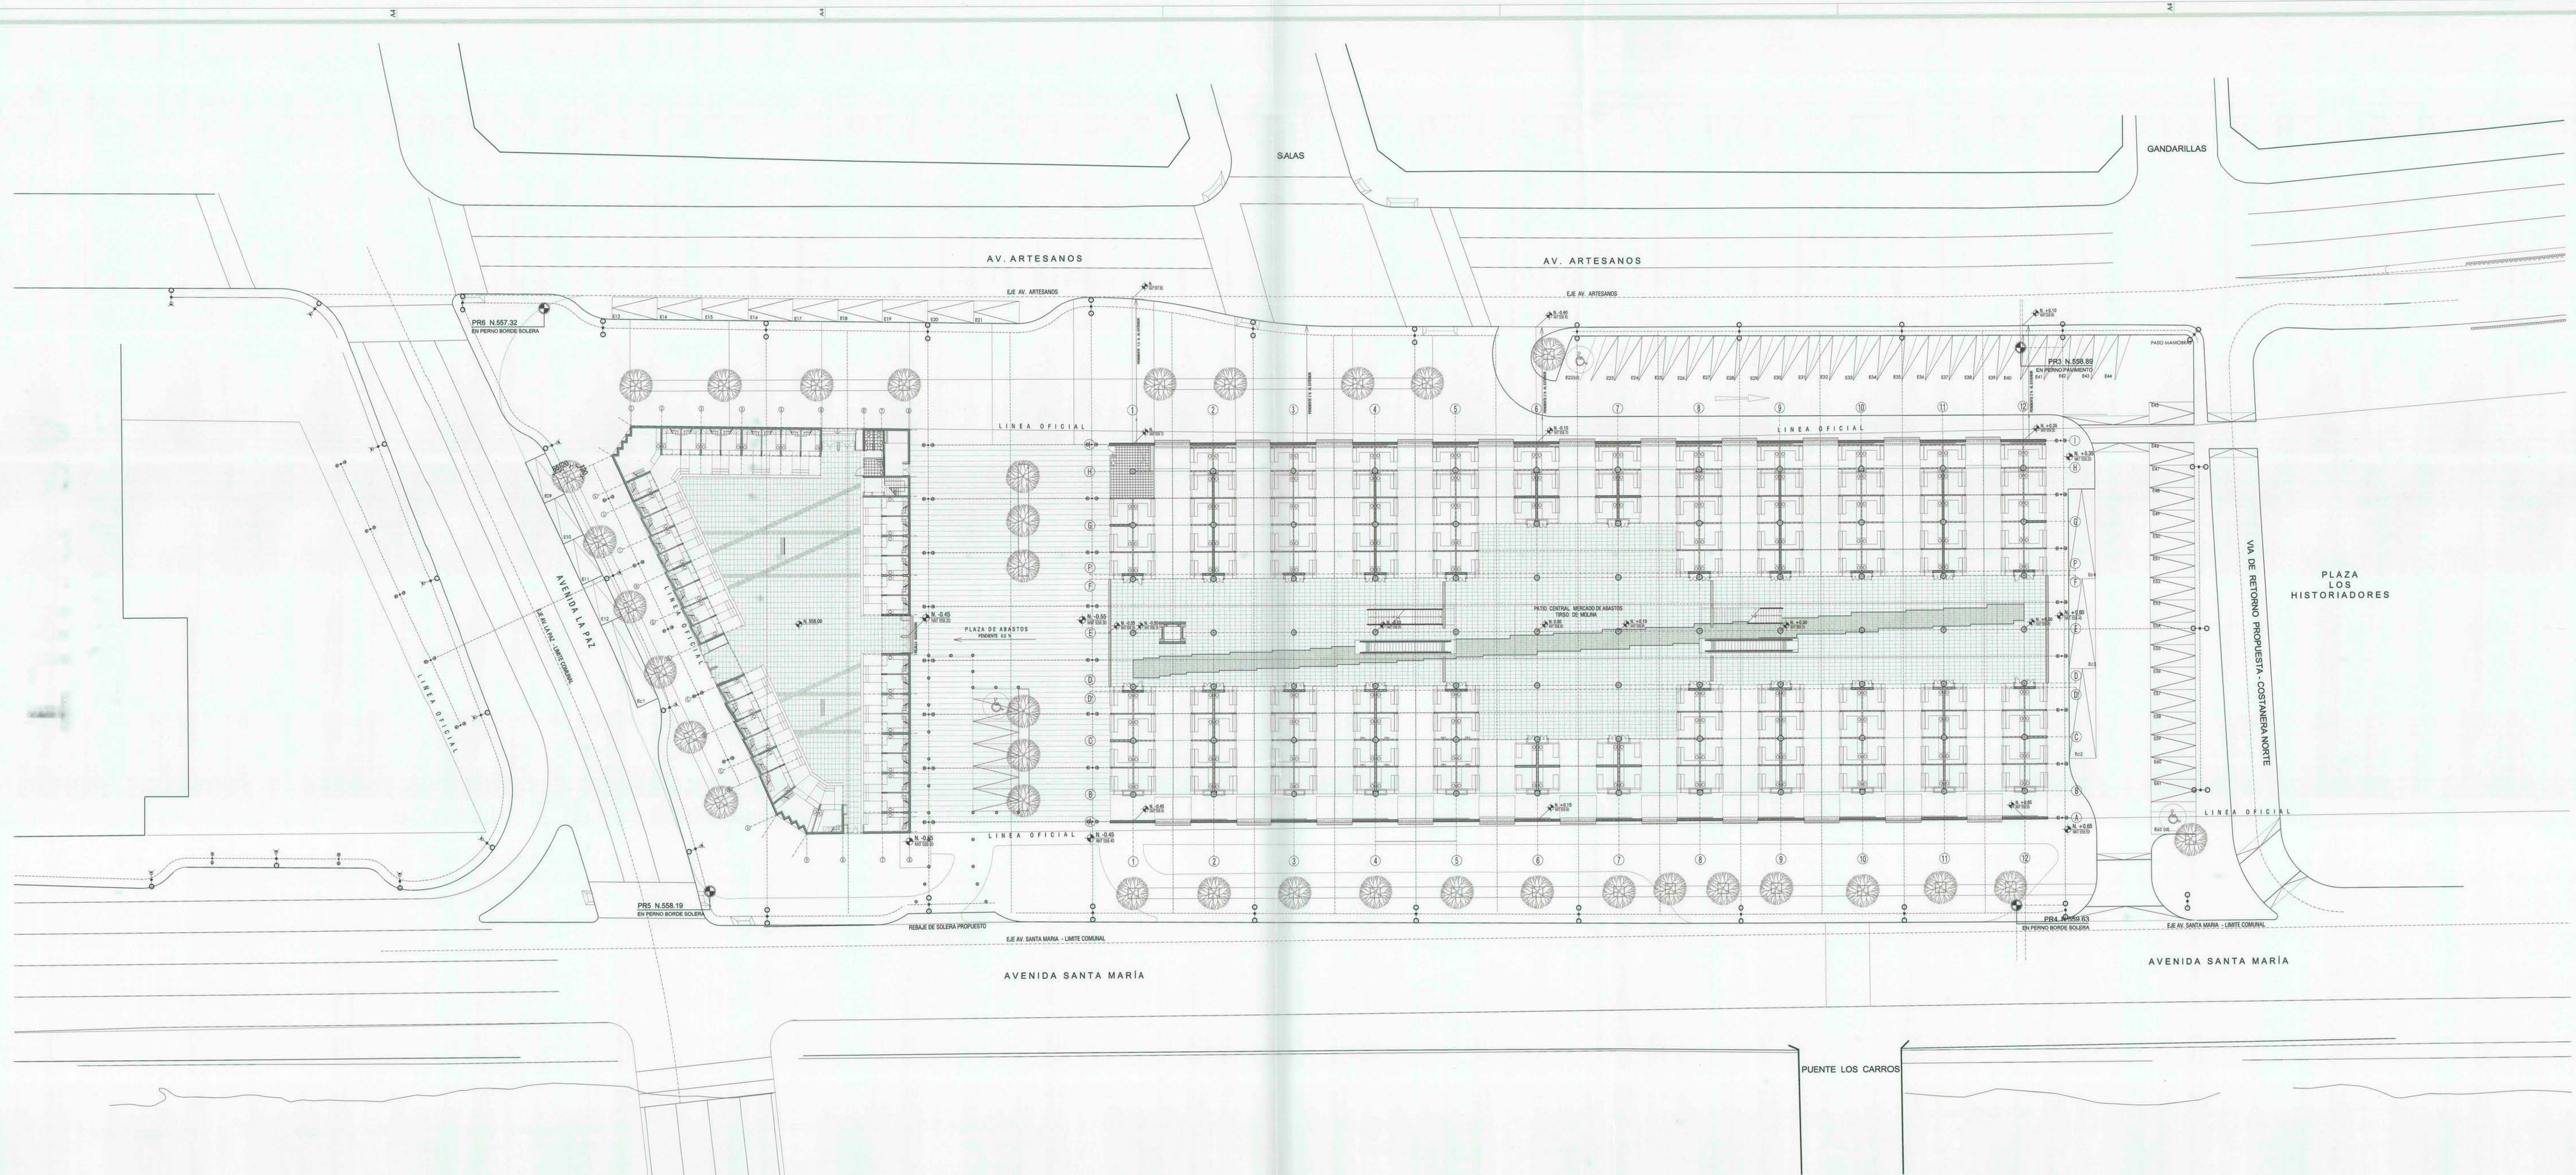

ESQUEMÁTICO
ESC 1:50

DISEÑO DE LUZ PERGOLA DE LAS FLORES_POSTACION							
SIMBOLOGIA Y ESPECIFICACION DE EQUIPOS EXTERIOR							
ITEM	CANT.	SIMBOLOGIA	DESCRIPCION	MODELO	MARCA	UBICACION	OBS.
1	25		POSTE DOBLE 2 MTS CON MACETEROS DECORATIVOS Y ENCHUFES METALICO VAR PUNTA LED EQUIPOS ELECTRICOS EN LA BASE LAMPARA VEHICULAR HALURO METALICO 2x250W	OMEGA + PTALED MORFOMATIC 250W	PETIT JEAN NERI	HACIA CALLES	
2	13		POSTE DOBLE 2 MTS CON MACETEROS DECORATIVOS Y ENCHUFES METALICO VAR PUNTA LED LAMPARA HALURO METALICO 250W LAMPARA HALURO METALICO 150W	OMEGA + PTALED MORFOMATIC 250W // 150W	PETIT JEAN NERI	HACIA CALLES HACIA VEREDA	
3	36		POSTE DOBLE 2 MTS CON MACETEROS DECORATIVOS Y ENCHUFES METALICO VAR PUNTA LED LAMPARA HALURO METALICO 2x70W	OMEGA MORFOMATIC 70W	PETIT JEAN NERI	HACIA CALLES HACIA VEREDA	

PERGOLA DE LAS FLORES SANTA MARIA Y MERCADO TIRSO DE MOLINA (COMUNA DE RECOLETA)	
CUADRO DE SUPERFICIES - TERRENO	
SUPERFICIE TERRENO BRUTA	16.745,28 M2
SUPERFICIE FRANJA ENSANCHE	3.281,11 M2
SUPERFICIE DE TERRENO NETA	13.464,17 M2

CONSTRUCTORA SALLPA S.A.
RUT 16.000.000-5

OBSERVACIONES	ENTREGA III ETAPA 14/04/2009
DIRECCION DE ARQUITECTURA DIRECCION REGIONAL METROPOLITANA	
PROYECTO: CONSTRUCCION PLAZA DE ABASTOS Y PERGOLA DE LAS FLORES	
PLANO: PLANTA DE EMPLAZAMIENTO postacion iluminacion	
REGION: METROPOLITANA	PROPIETARIO
PROVINCIA: SANTIAGO	
COMUNA: RECOLETA	
PROYECTO: CONSTRUCCION PLAZA DE ABASTOS Y PERGOLA DE LAS FLORES	JEFE U.DE PROYECTOS
DISEÑO: REVISION	ARQUITECTO DIRECTOR REG.
ESCALA: 1:50	FORMATO: A0
ELABORADO: HENCHO MORALES	FECHA: 27 JULIO 2009
	ESCALA: 1:200
	LÁMINA: IL-PLF-EM 01-F

AS BUILT