


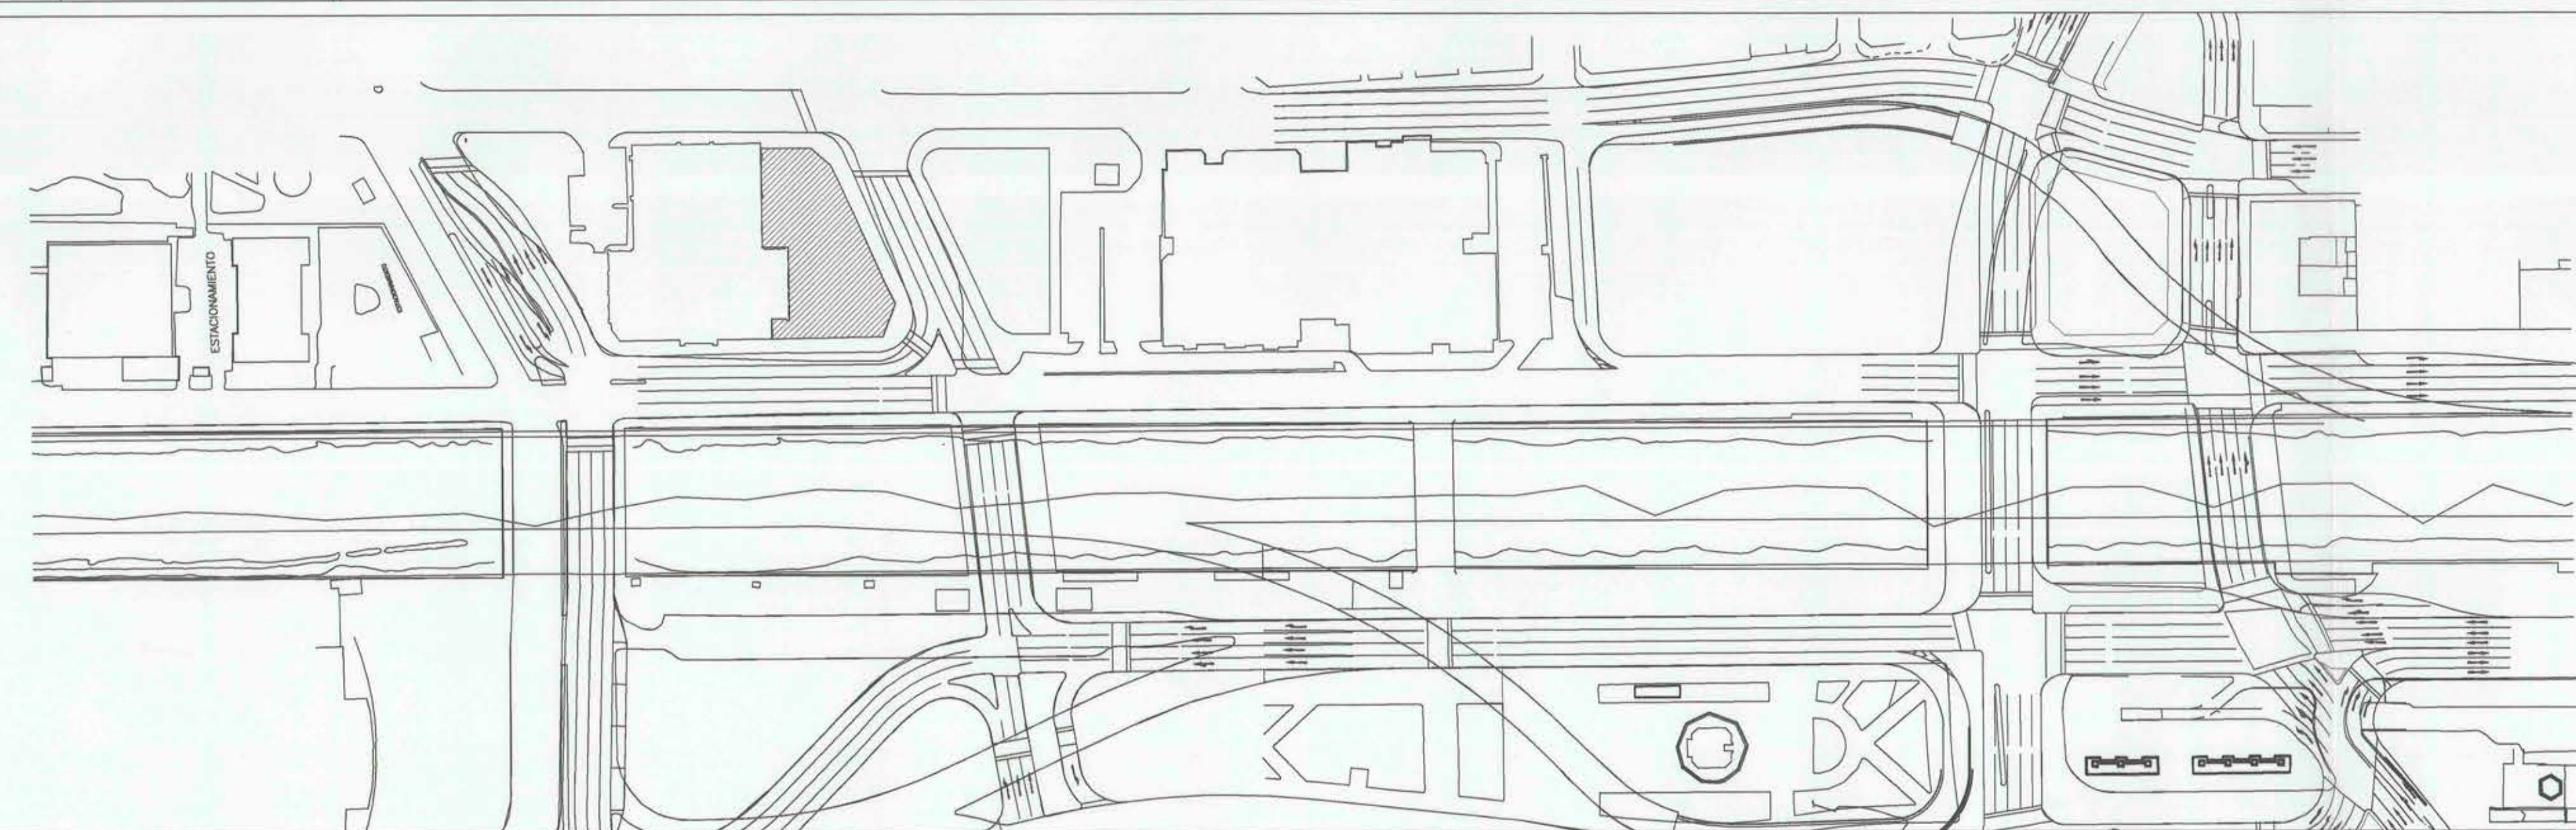

PLANO DE UBICACION
ESC. 1 : 2000

LOCAL	RECINTO 1º PISO	SUPERFICIE	RE P. 1º	RE P. 2º	RE P. 3º	RE P. 4º
	1 R-1-01	6,21 R-2 0				5,0
	2 R-1-02	6,26 R-2 0				5,0
	3 R-1-03	6,26 R-2 0				5,0
	4 R-1-04	6,21 R-2 0				5,0
	5 R-1-05	6,21 R-2 0				5,0
	6 R-1-06	6,26 R-2 0				5,0
	7 R-1-07	6,26 R-2 0				5,0
	8 R-1-08	6,21 R-2 0				5,0
	9 R-1-09	23,77 R-2 0				5,0
	10 R-1-10	6,05 R-2 1				5,0
	11 R-1-11	5,93 R-2 1				5,0
	12 R-1-12	6,05 R-2 1				5,0
	13 R-1-13	6,05 R-2 1				5,0
	14 R-1-14	6,05 R-2 1				5,0
	15 R-1-15	5,93 R-2 1				5,0
	16 R-1-16	6,05 R-2 1				5,0
	17 R-1-17	5,93 R-2 1				5,0
	18 R-1-18	5,93 R-2 1				5,0
	19 R-1-19	6,05 R-2 1				5,0
	20 R-1-20	6,05 R-2 2				5,0
	21 R-1-21	5,93 R-2 2				5,0
	22 R-1-22	6,05 R-2 2				5,0
	23 R-1-23	6,05 R-2 2				5,0
	24 R-1-24	6,05 R-2 2				5,0
	25 R-1-25	6,05 R-2 2				5,0
	26 R-1-26	9,97 R-2 2				5,0
	26 R-1-27	6,22 R-2 2				5,0
	28 R-1-28	6,22 R-2 2				5,0
	29 R-1-29	6,27 R-2 2				5,0
	30 R-1-30	6,27 R-2 3				5,0
	31 R-1-31	6,22 R-2 3				5,0
	32 R-1-32	6,47 R-2 3				6,0
	33 R-1-33	6,47 R-2 3				6,0
	34 R-1-34	6,68 R-2 3				6,0
	35 R-1-35	6,8 R-2 3				6,0
	36 R-1-36	6,8 R-2 3				6,0
	37 R-1-37	6,8 R-2 3				6,0
	38 R-1-38	6,68 R-2 3				6,0
	39 R-1-39	6,68 R-2 3				6,0
	40 R-1-40	6,68 R-2 4				6,0
	41 R-1-41	6,8 R-2 4				6,0
	42 R-1-42	6,8 R-2 4				6,0
	43 R-1-43	6,8 R-2 4				6,0
	44 R-1-44	6,8 R-2 4				6,0
	45 R-1-45	6,68 R-2 4				6,0
	46 R-1-46	6,68 R-2 4				6,0
	47 R-1-47	6,79 R-2 4				6,0
	48 R-1-48	6,79 R-2 4				6,0
	49 R-1-49	6,68 R-2 4				6,0
TOTAL		332,02				6,0

CONSTRUCTORA SALFA S.A.
RUT 90059.000-4

AS BUILT

OBSERVACIONES		ENTREGA IV ETAPA 27/07/2009	
		DIRECCION DE ARQUITECTURA DIRECCION REGIONAL METROPOLITANA	
		PROYECTO: CONSTRUCCION PLAZA DE ABASTOS Y PERGOLA DE LAS FLORES	
		PLANO: UBICACION, EMPLAZAMIENTO Y SUPERFICIES	
REGION:	METROPOLITANA	PROPIETARIO	CROQUIS DE UBICACION
PROVINCIA:	SANTIAGO		
COMUNA:	RECOLETA-INDEPENDIENTE		
PROYECTO CONSTRUCCION PLAZA DE ABASTOS Y PERGOLA DE LAS FLORES		JEFE E. DE GESTION INTEGRADA DE PROYECTOS	
DIBUJO	REVISION	ARQTO. GABRIELA HUNUELLOS	
	4	ARQTO. DIRECTOR REG.	
ESCALA	FORMATO		FECHA: 27 JULIO 2009
1: 250	A1	ELISEO HUENCHO MORALES	LÁMINA: ARQ 00-SF
			ESCALA: 1: 250