





Elevacion Sur
ESCALA: 1 : 50

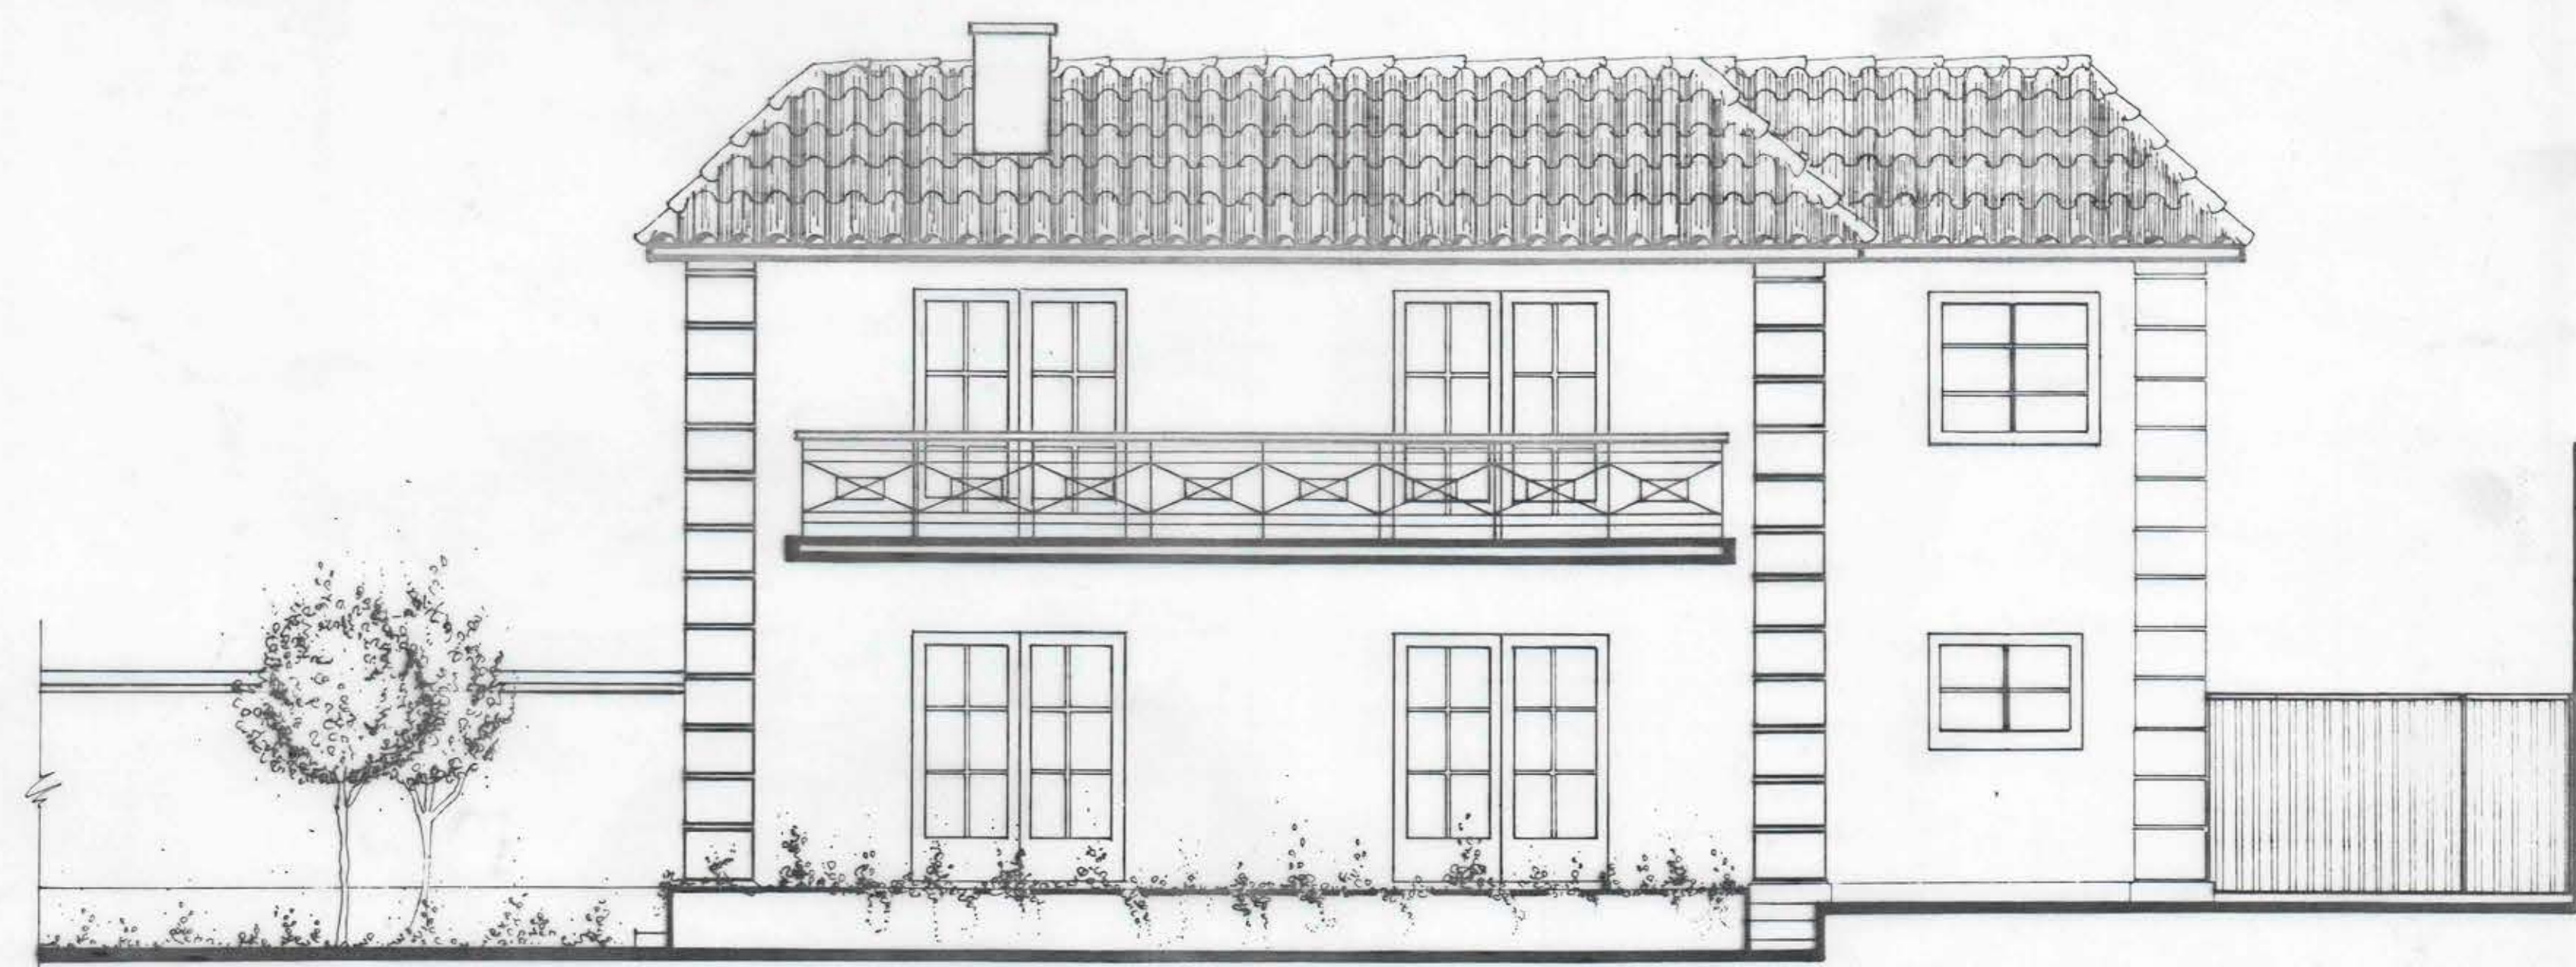

Elevacion Oriente
ESCALA: 1 : 50

MODIFICACIONES	Nº DIBUJO	FECHA	MATERIA	Vº Bº
1				
2				
3				
4				
5				

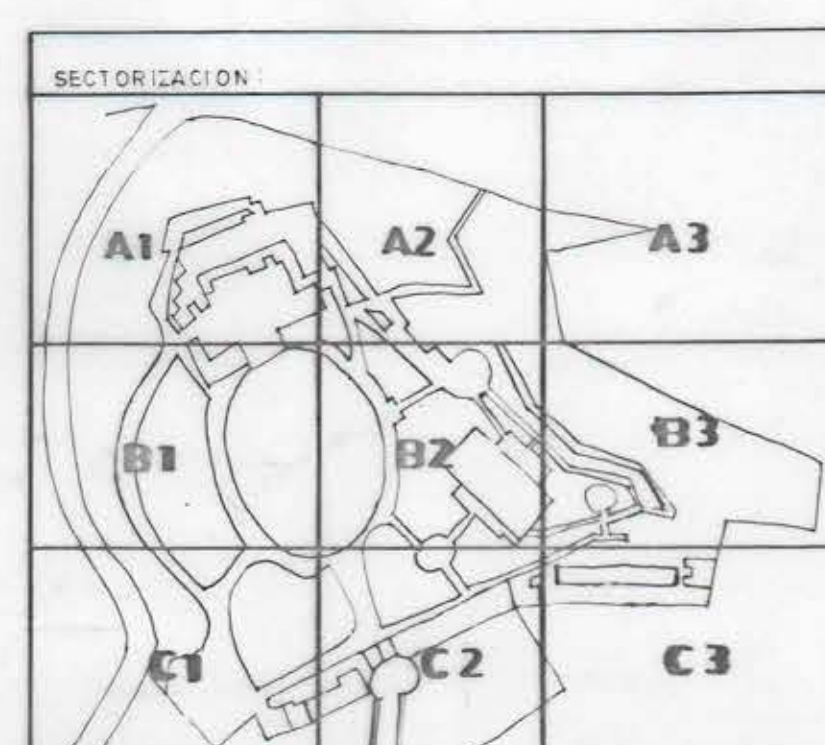

MINISTERIO
DE OBRAS
PUBLICAS.

Direccion de Arquitectura



**PALACIO
PRESIDENCIAL**

Revision: DIRECCION DE ARQUITECTURA,
V REGION.

EDUARDO HURTADO AQUEVEQUE,
ARQUITECTO

PATRICIO VALENZUELA HERNANDEZ
ARQUITECTO
DIRECTOR REGIONAL DE ARQUITECTURA



PLANOS: AS BUILT			
EMPRESA: LUIS HUMBERTO TOLEDO			
CONTENIDO: ELEVACION SUR / ORIENTE			
ESCALA: 1 : 50 CASA HUESPEDES			
DISEÑANTE	SECTOR	SERIE	
JACQUELINE ROJAS	C1	ARQUITECTURA	
NOTA	PLANO Nº	DIBUJO FECHA	
	017	J.R.R MAY 96	
		DIM. Vº Bº	
		28x10	