




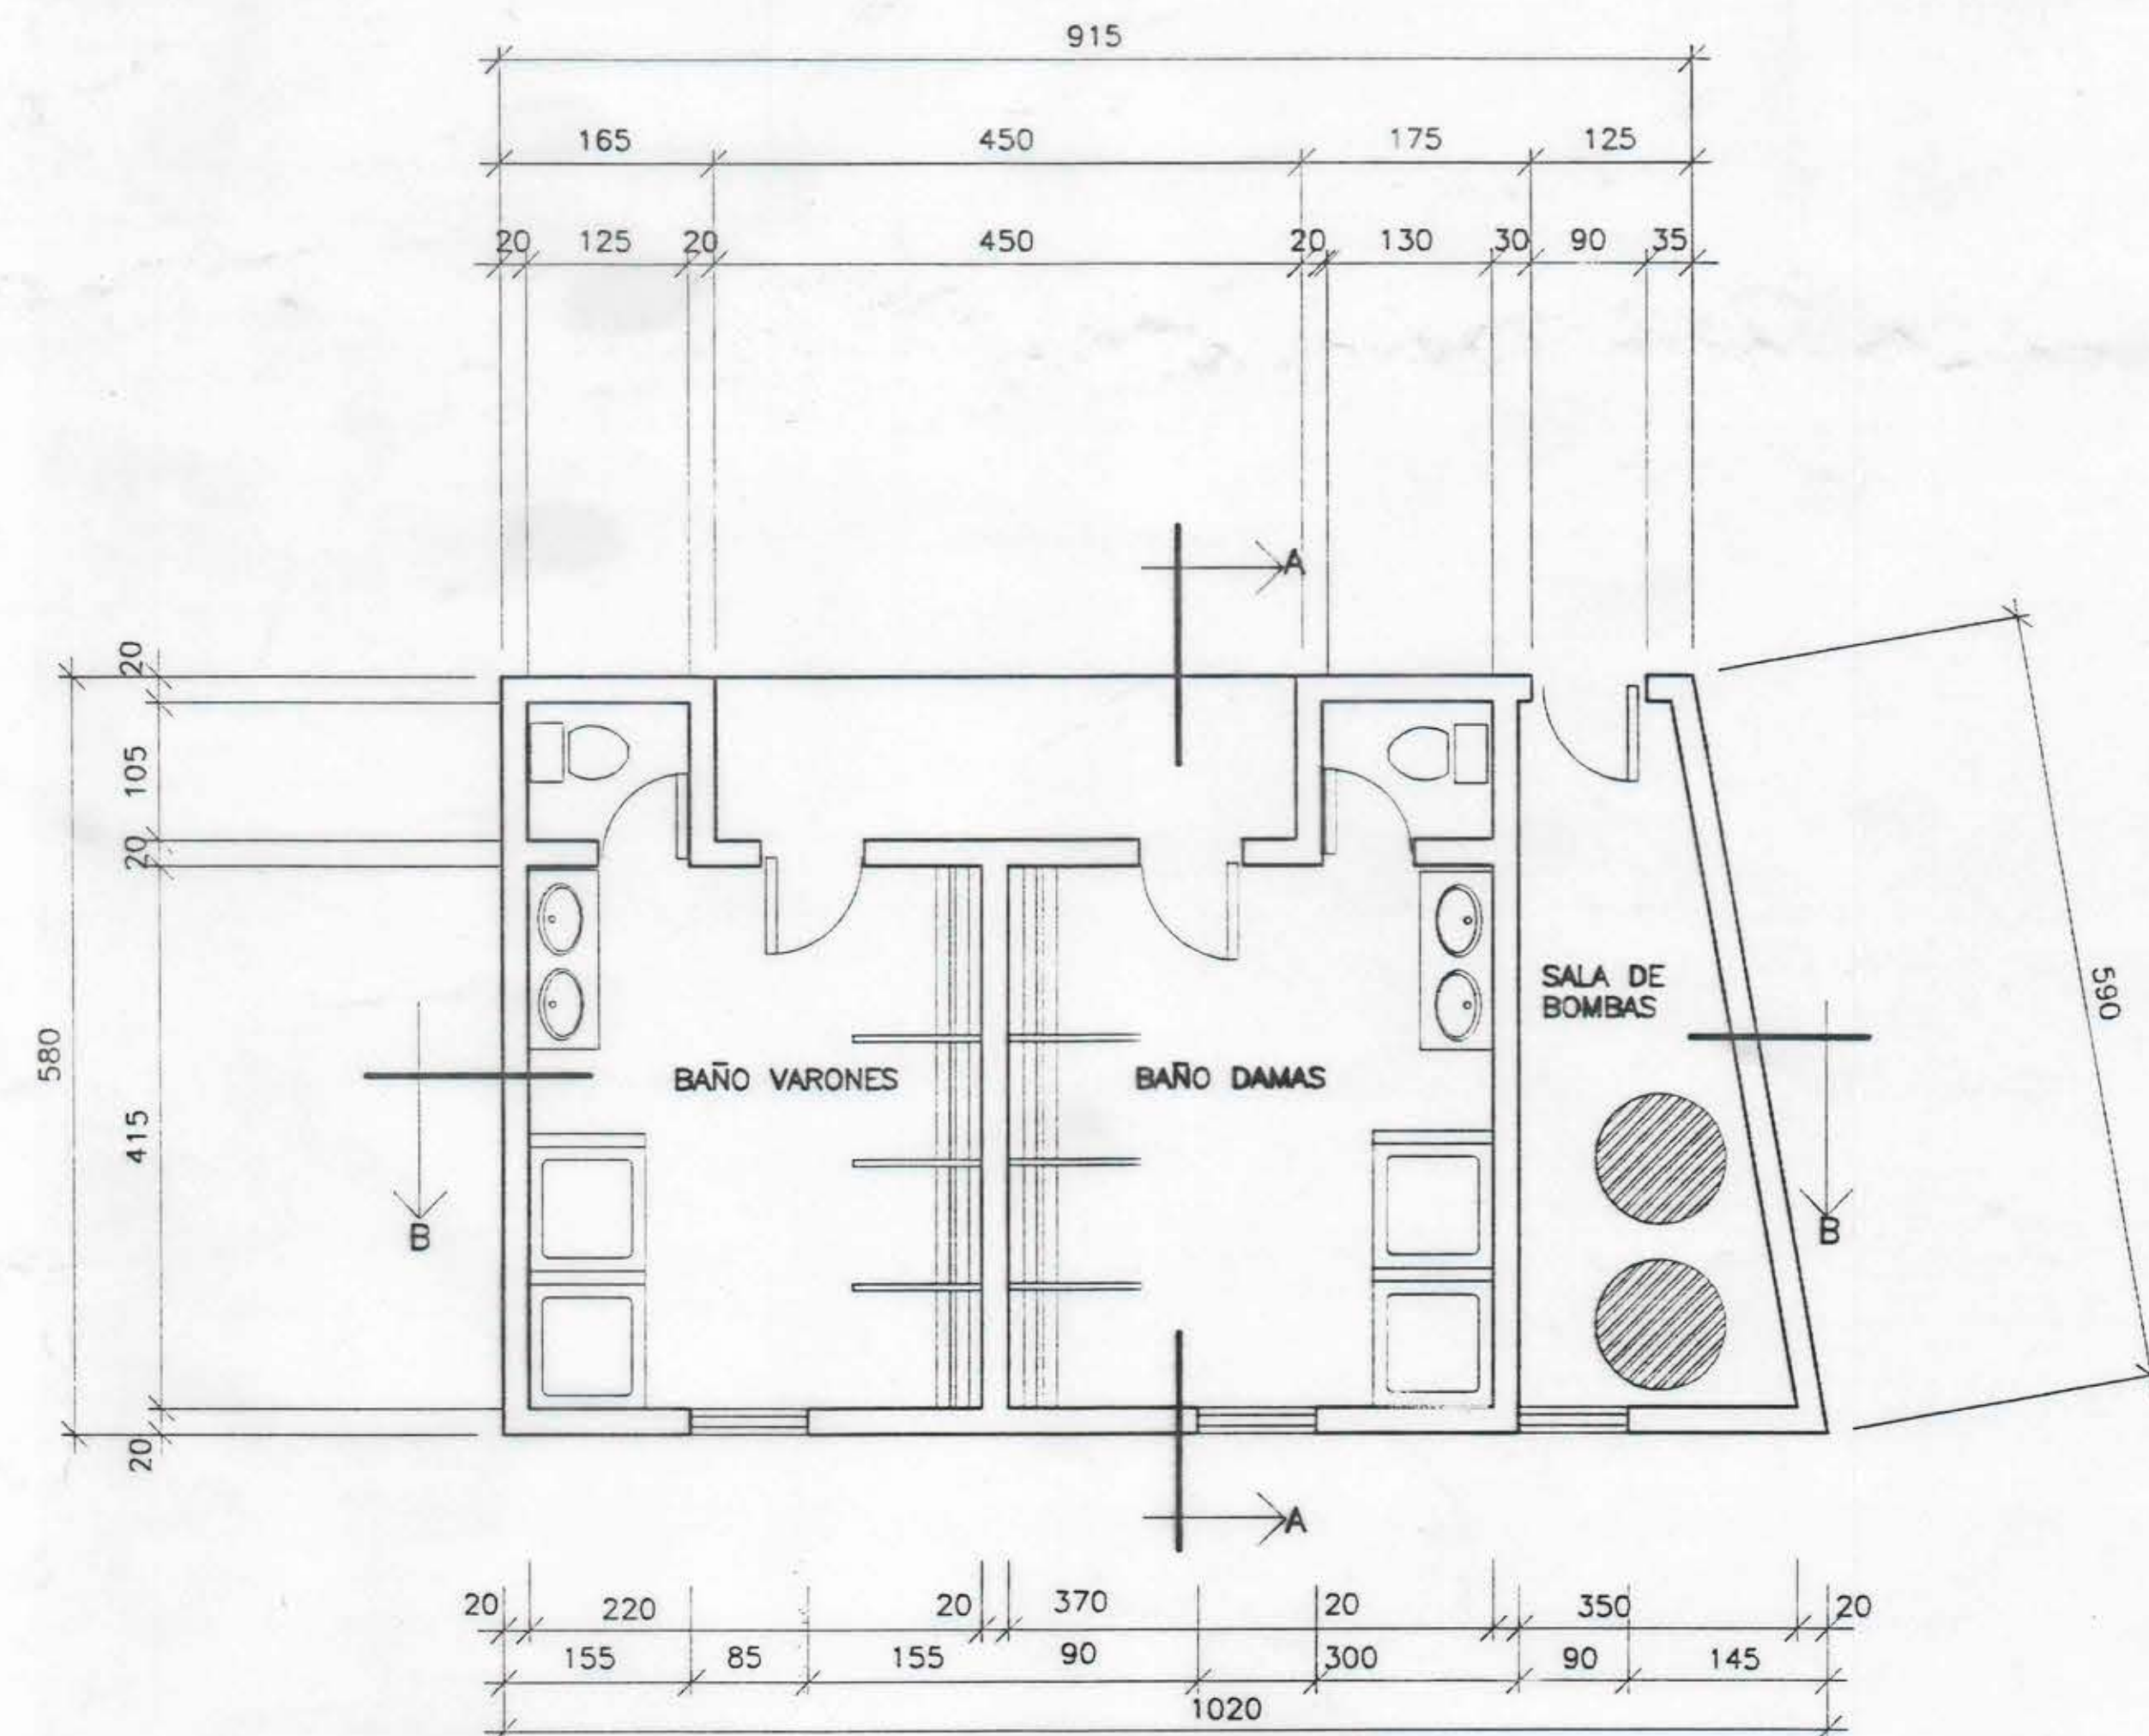


PLANTA DE ARQUITECTURA DE CAMARINES
Escala 1 : 50

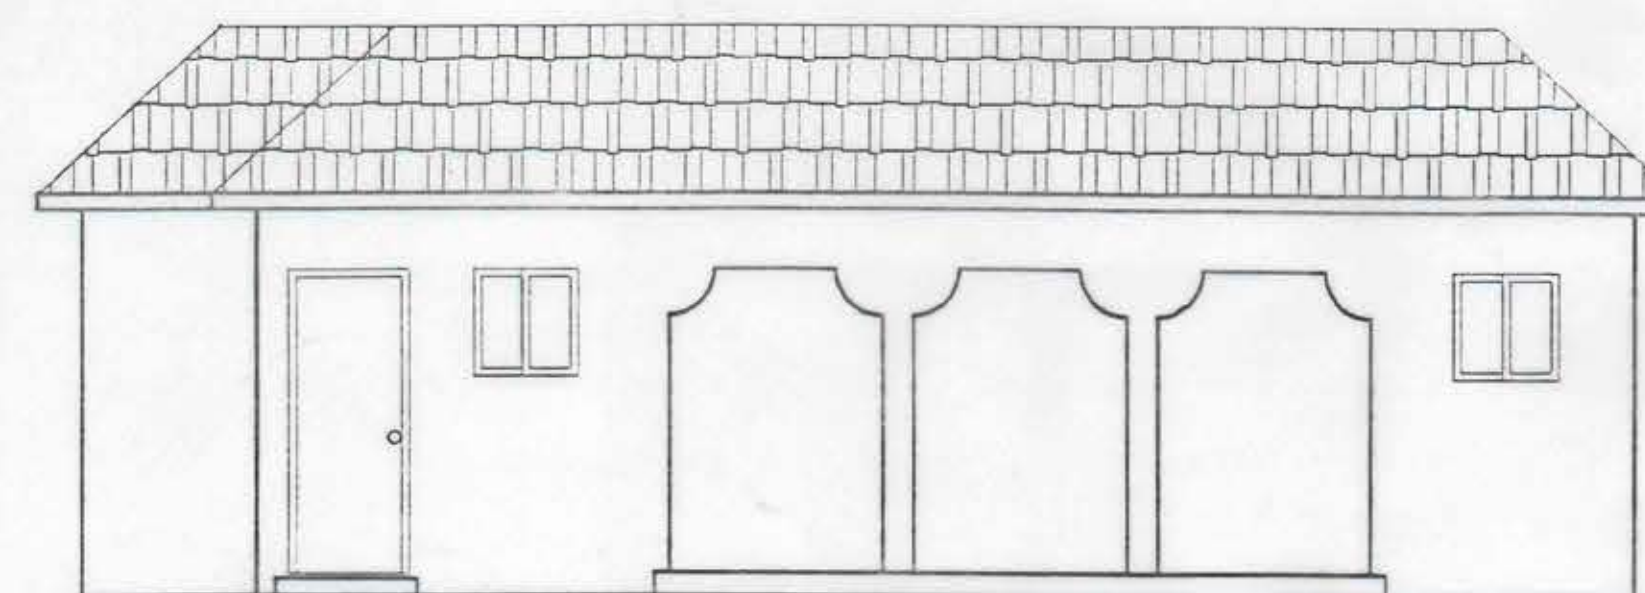


ELEVACION NORTE
Escala 1 : 50

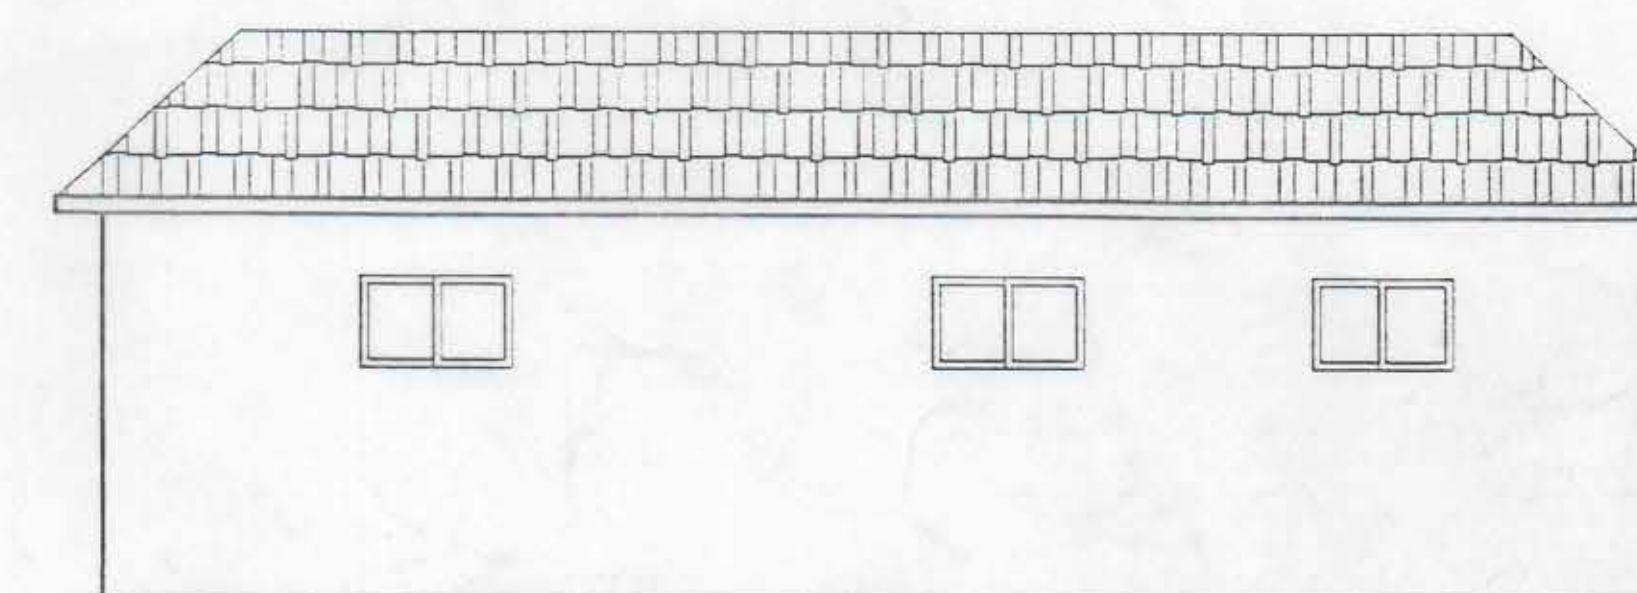


ELEVACION SUR
Escala 1 : 50

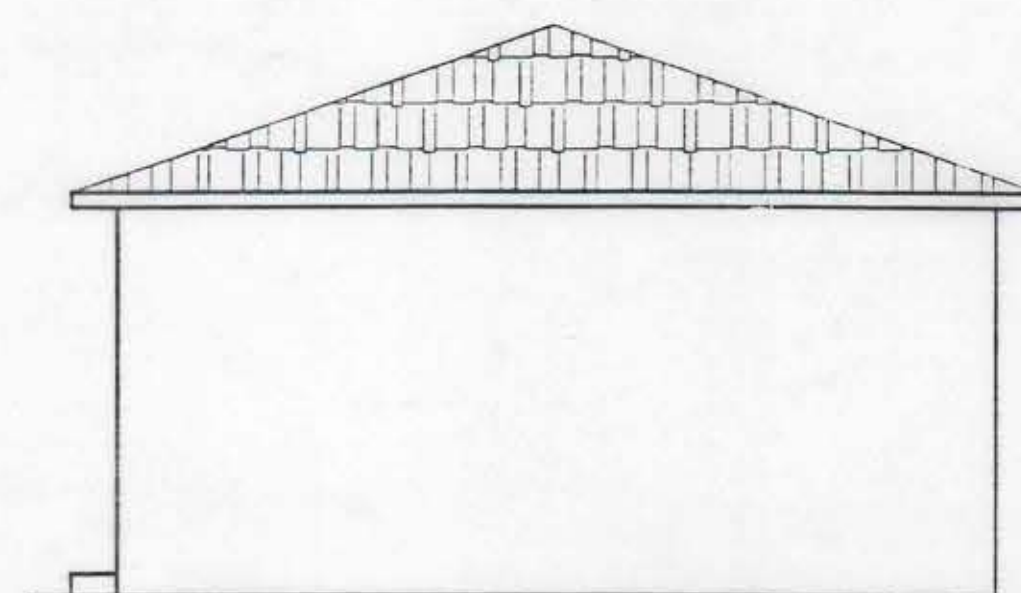


ELEVACION ORIENTE
Escala 1 : 50

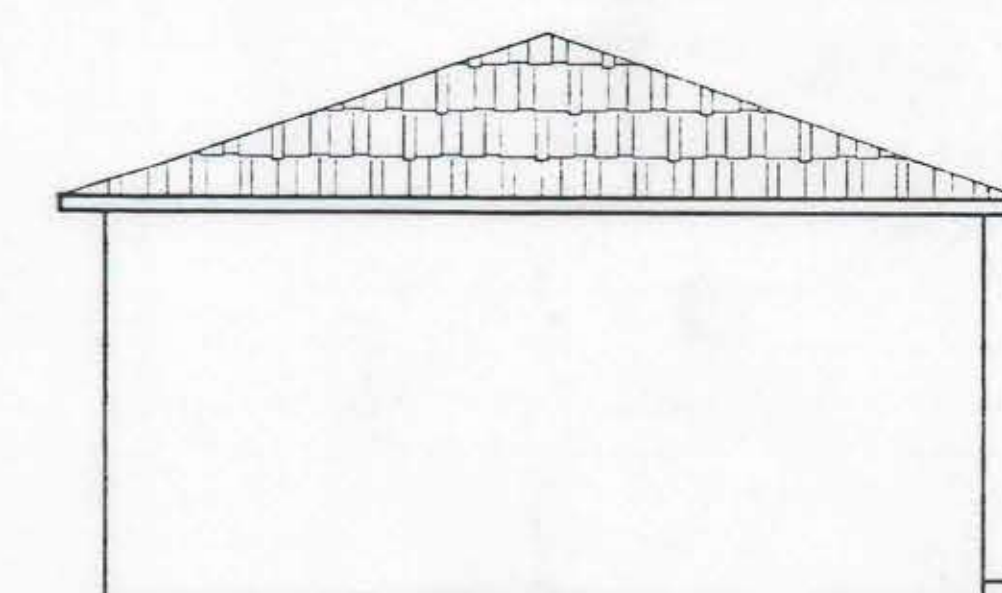

ELEVACION PONIENTE
Escala 1 : 50

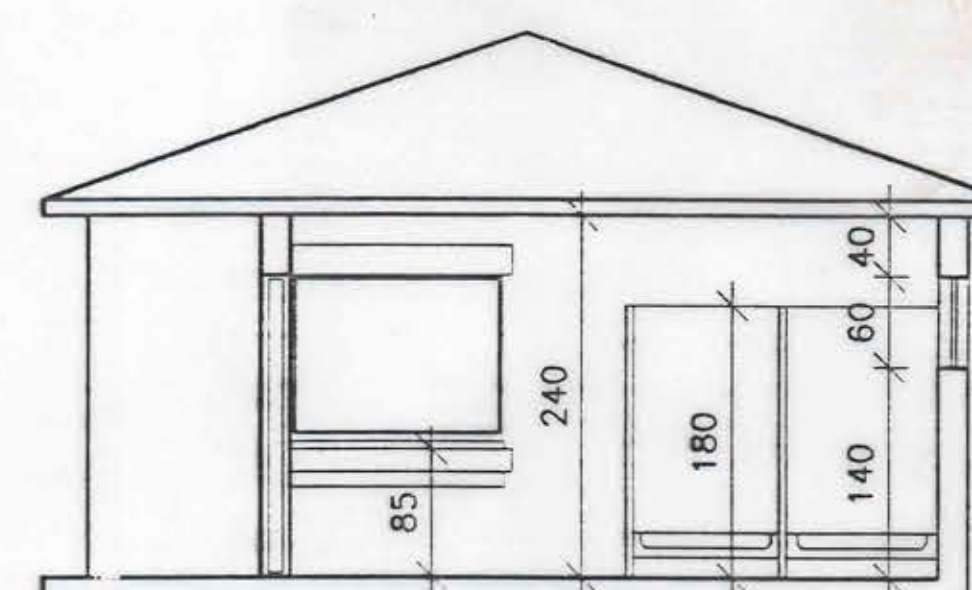


CORTE A-A'
Escala 1 : 50

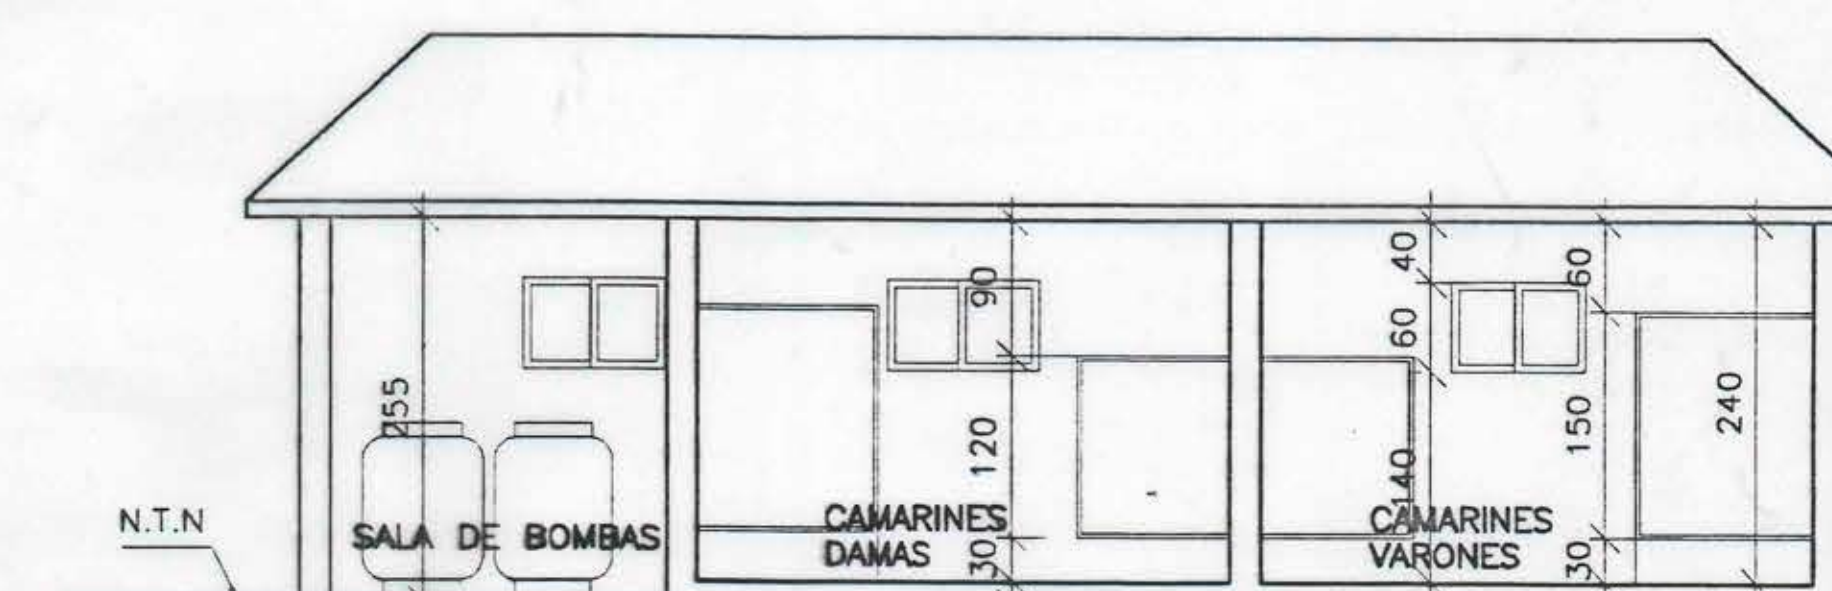

CORTE B-B'
Escala 1 : 50

Nº DIBUJO	FECHA	VERS
1		
2		
3		
4		
5		

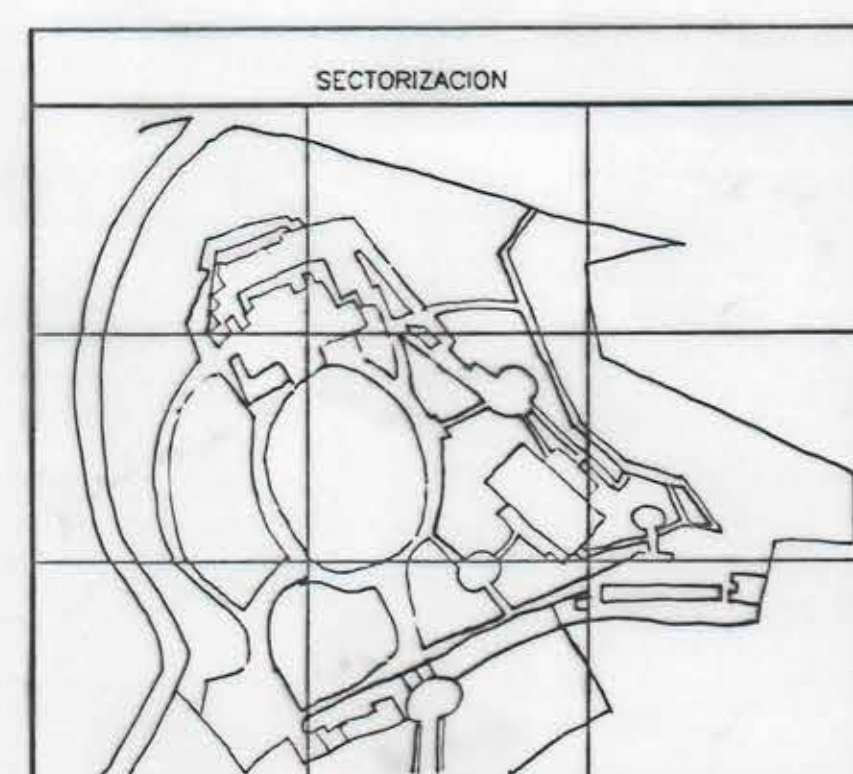


MINISTERIO DE OBRAS PUBLICAS

DIRECCION DE ARQUITECTURA



PALACIO
PRESIDENCIAL

Revision : DIRECCION DE ARQUITECTURA
V REGION

EDUARDO HURTADO AQUEVEQUE
ARQUITECTO

PATRICIO VALENZUELA HERNANDEZ
ARQUITECTO
DIRECTOR REGIONAL DE ARQUITECTURA



PLANOS: AS BUILT			
EMPRESA LUIS HUMBERTO TOLEDO			
CONTENIDO: CAMARINES DAMAS/VARONES			
ESCALA = 1:50 AVE X90			
DIBUJANTE	SECTOR	SERIE	
JACQUELINE ROJAS	C3	ARQUITECTURA	
NORTE	PLANO Nº	DIBUJO	FECHA
	69	J.R.R.	FEB 97
		DM	V2.02
			0.70X110