




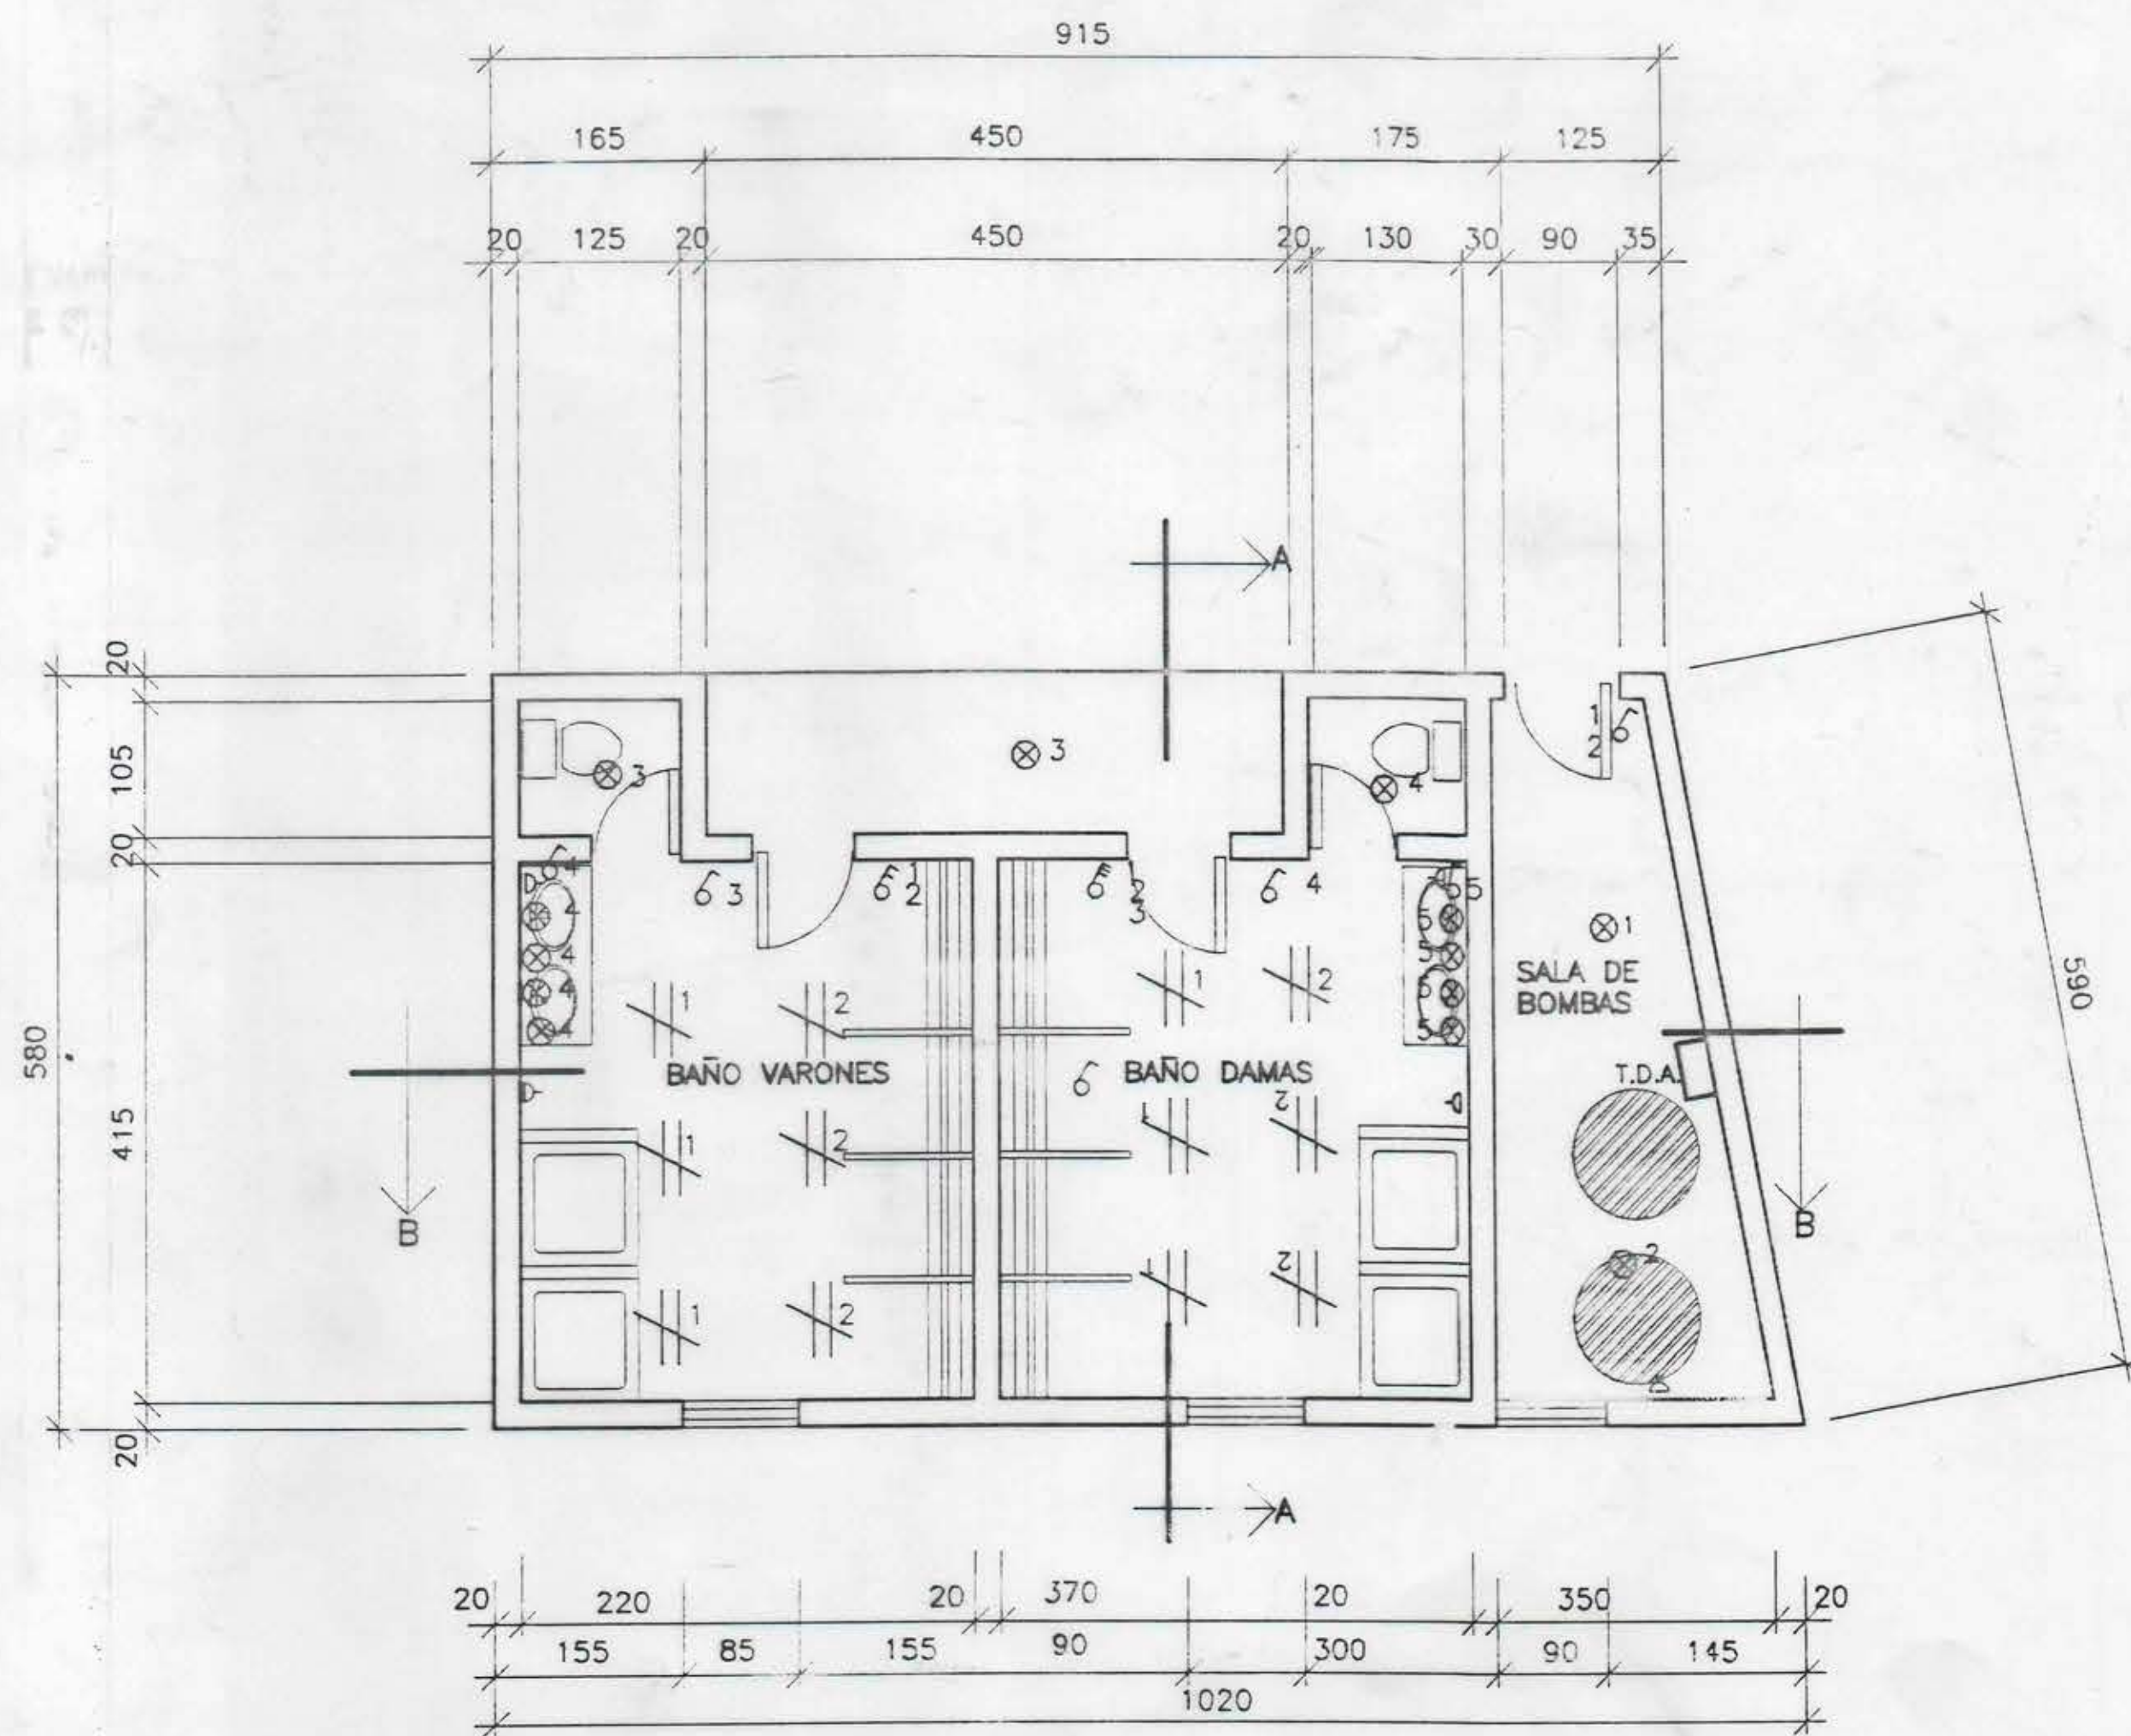


PLANTA DE ARQUITECTURA DE CAMARINES
Escala 1 : 50

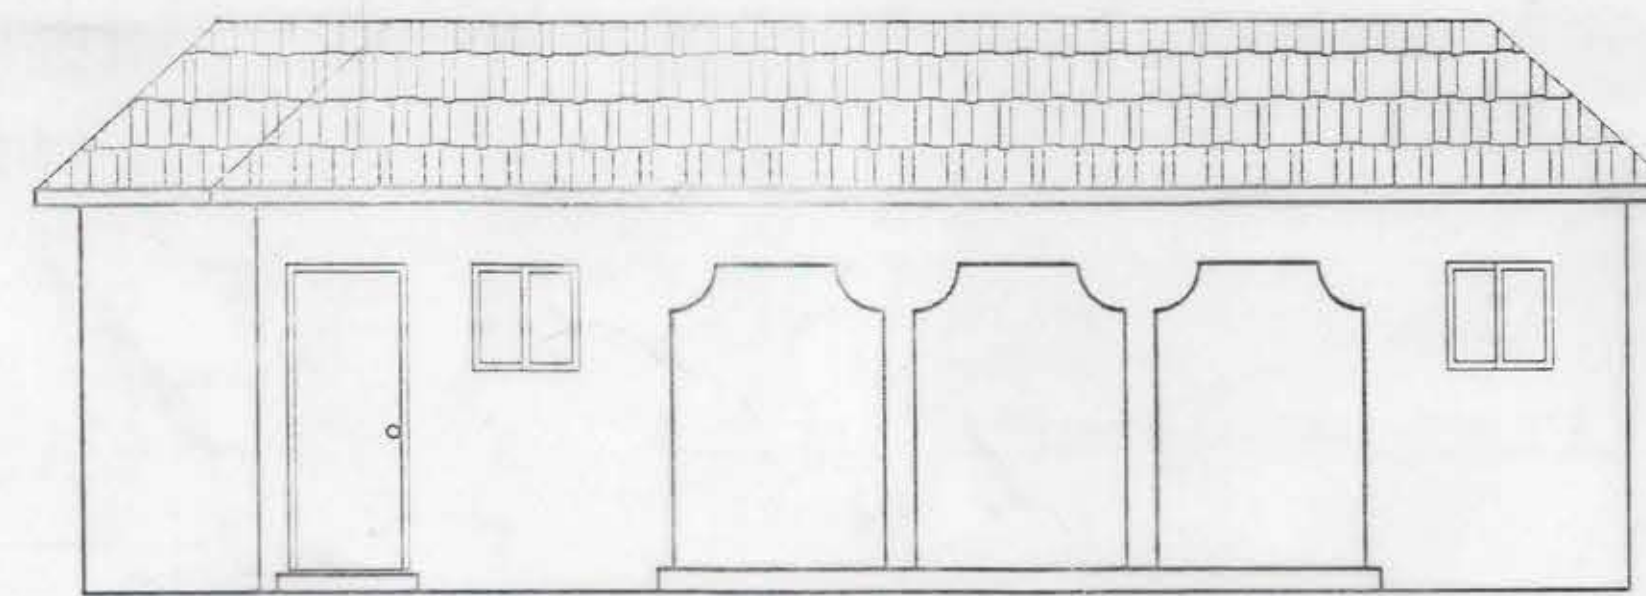


ELEVACION NORTE
Escala 1 : 50

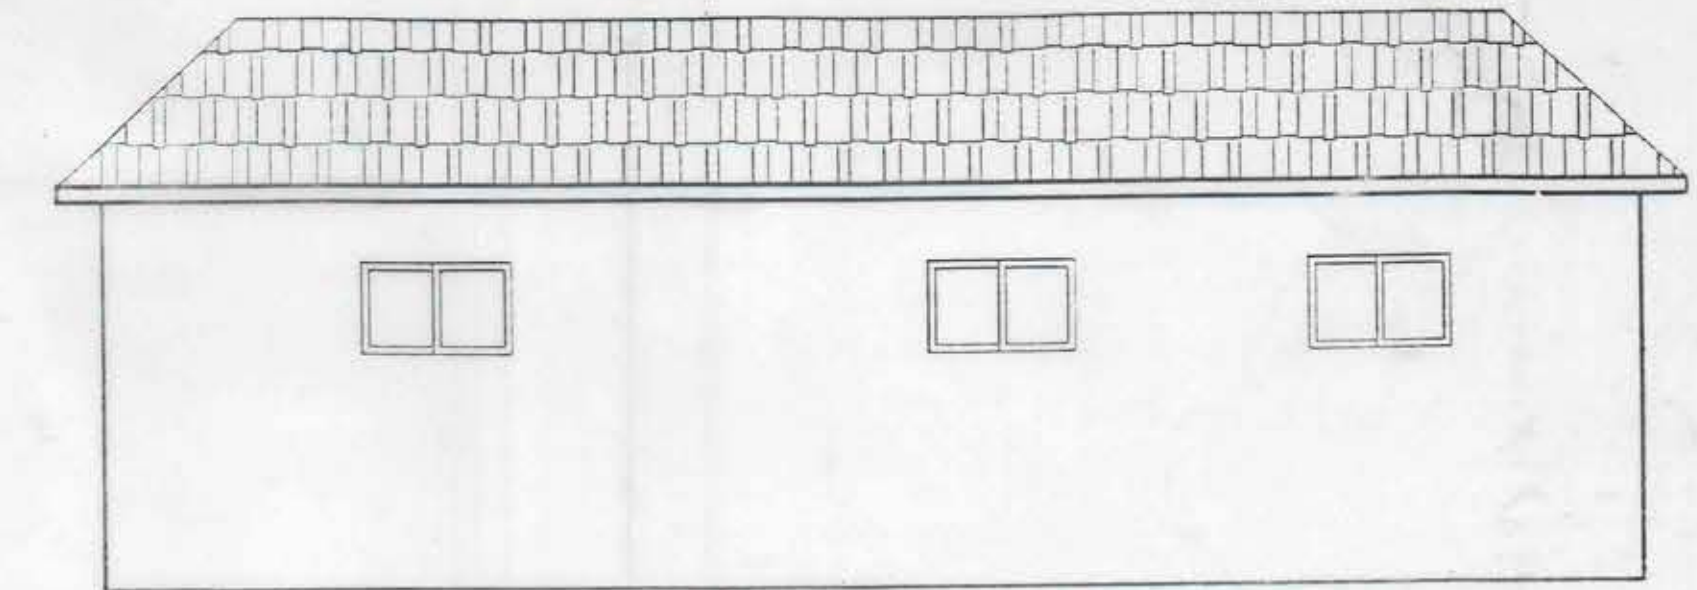


ELEVACION SUR
Escala 1 : 50

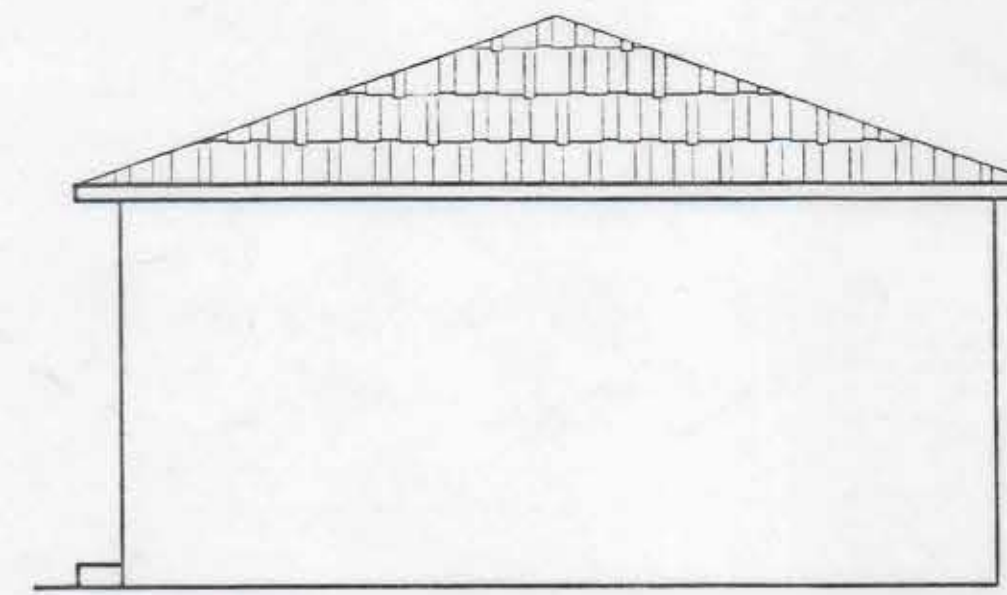


ELEVACION ORIENTE
Escala 1 : 50

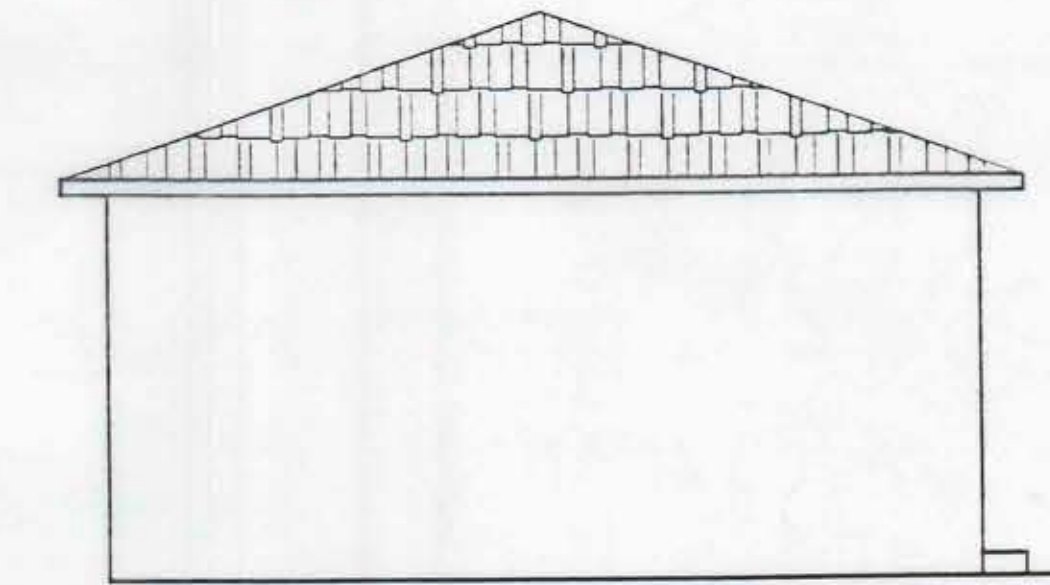

ELEVACION PONIENTE
Escala 1 : 50

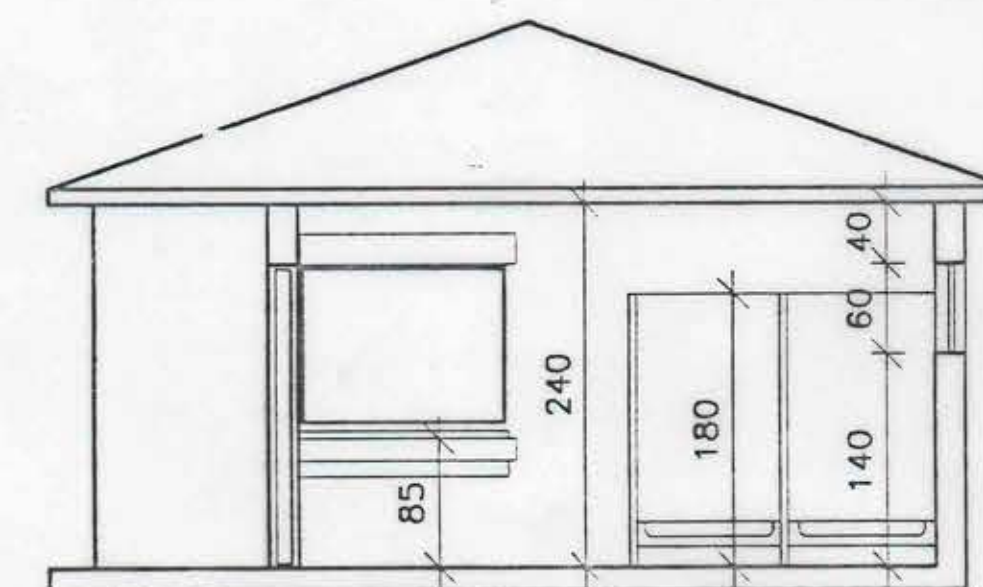


CORTE A-A'
Escala 1 : 50

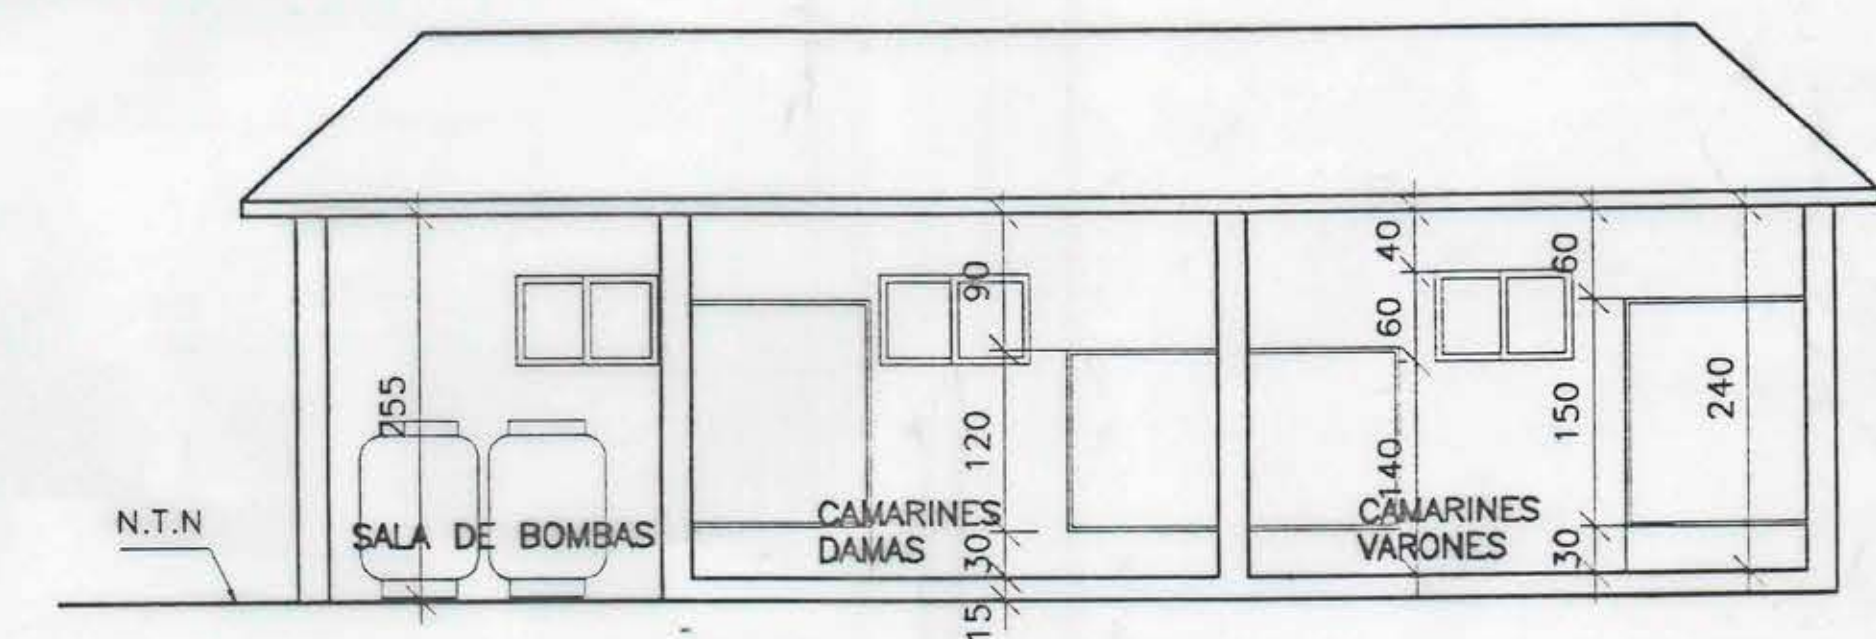

CORTE B-B'
Escala 1 : 50

Nº	DIBUJO	FECHA	VSBR
1			
2			
3			
4			
5			

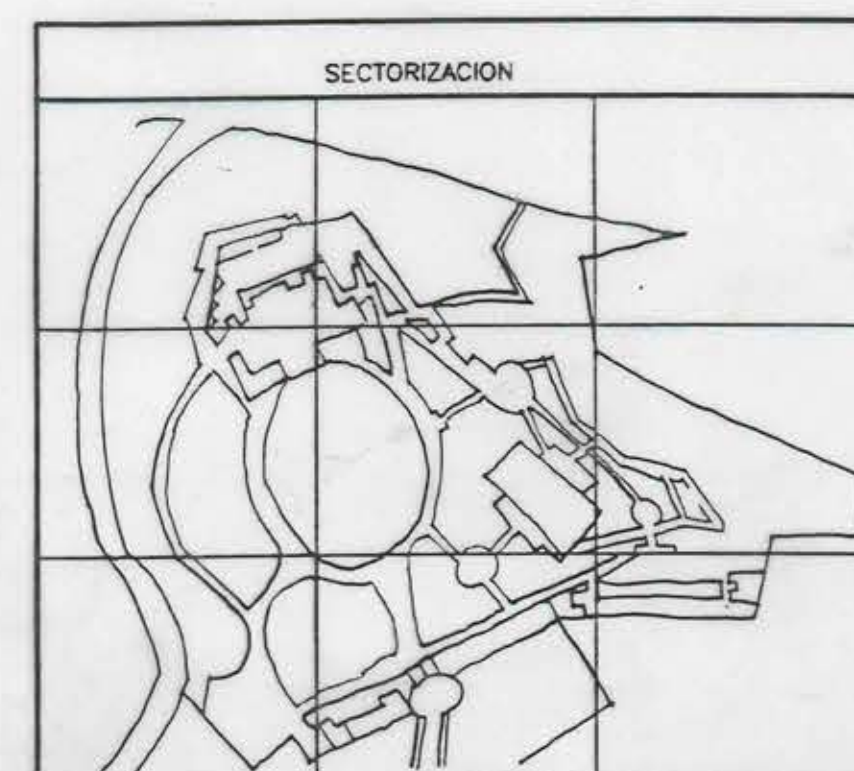

MINISTERIO DE OBRAS PUBLICAS


DIRECCION DE ARQUITECTURA

**PALACIO
PRESIDENCIAL**

Revision : DIRECCION DE ARQUITECTURA
V REGION

EDUARDO HURTADO AQUEVEQUE
ARQUITECTO

PATRICIO VALENZUELA HERNANDEZ
ARQUITECTO
DIRECTOR REGIONAL DE ARQUITECTURA

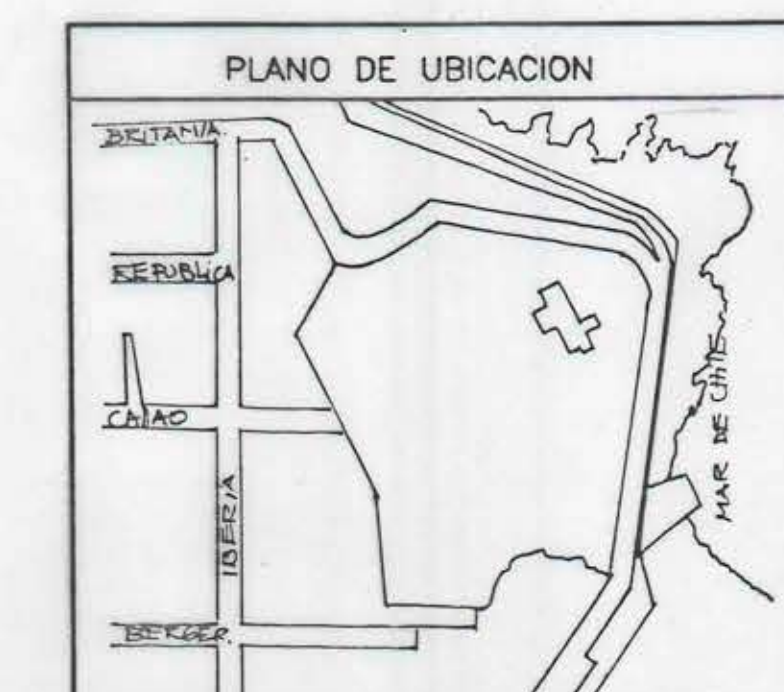

PLANOS:		AS BUILT	
EMPRESA		LUIS HUMBERTO TOLEDO	
CONTENIDO:		CAMARINES DAMAS/VARONES	
ESCALA = 1:50			
DIBUJANTE	SECTOR	SERIE	
JACQUELINE ROJAS	C3	ARQUITECTURA	
NORTE	PLANO Nº	DIBUJO	FECHA
	69	J.R.R.	FEB 97
		DIM	V.B.
			0.70X110