



INTERVENCIONES

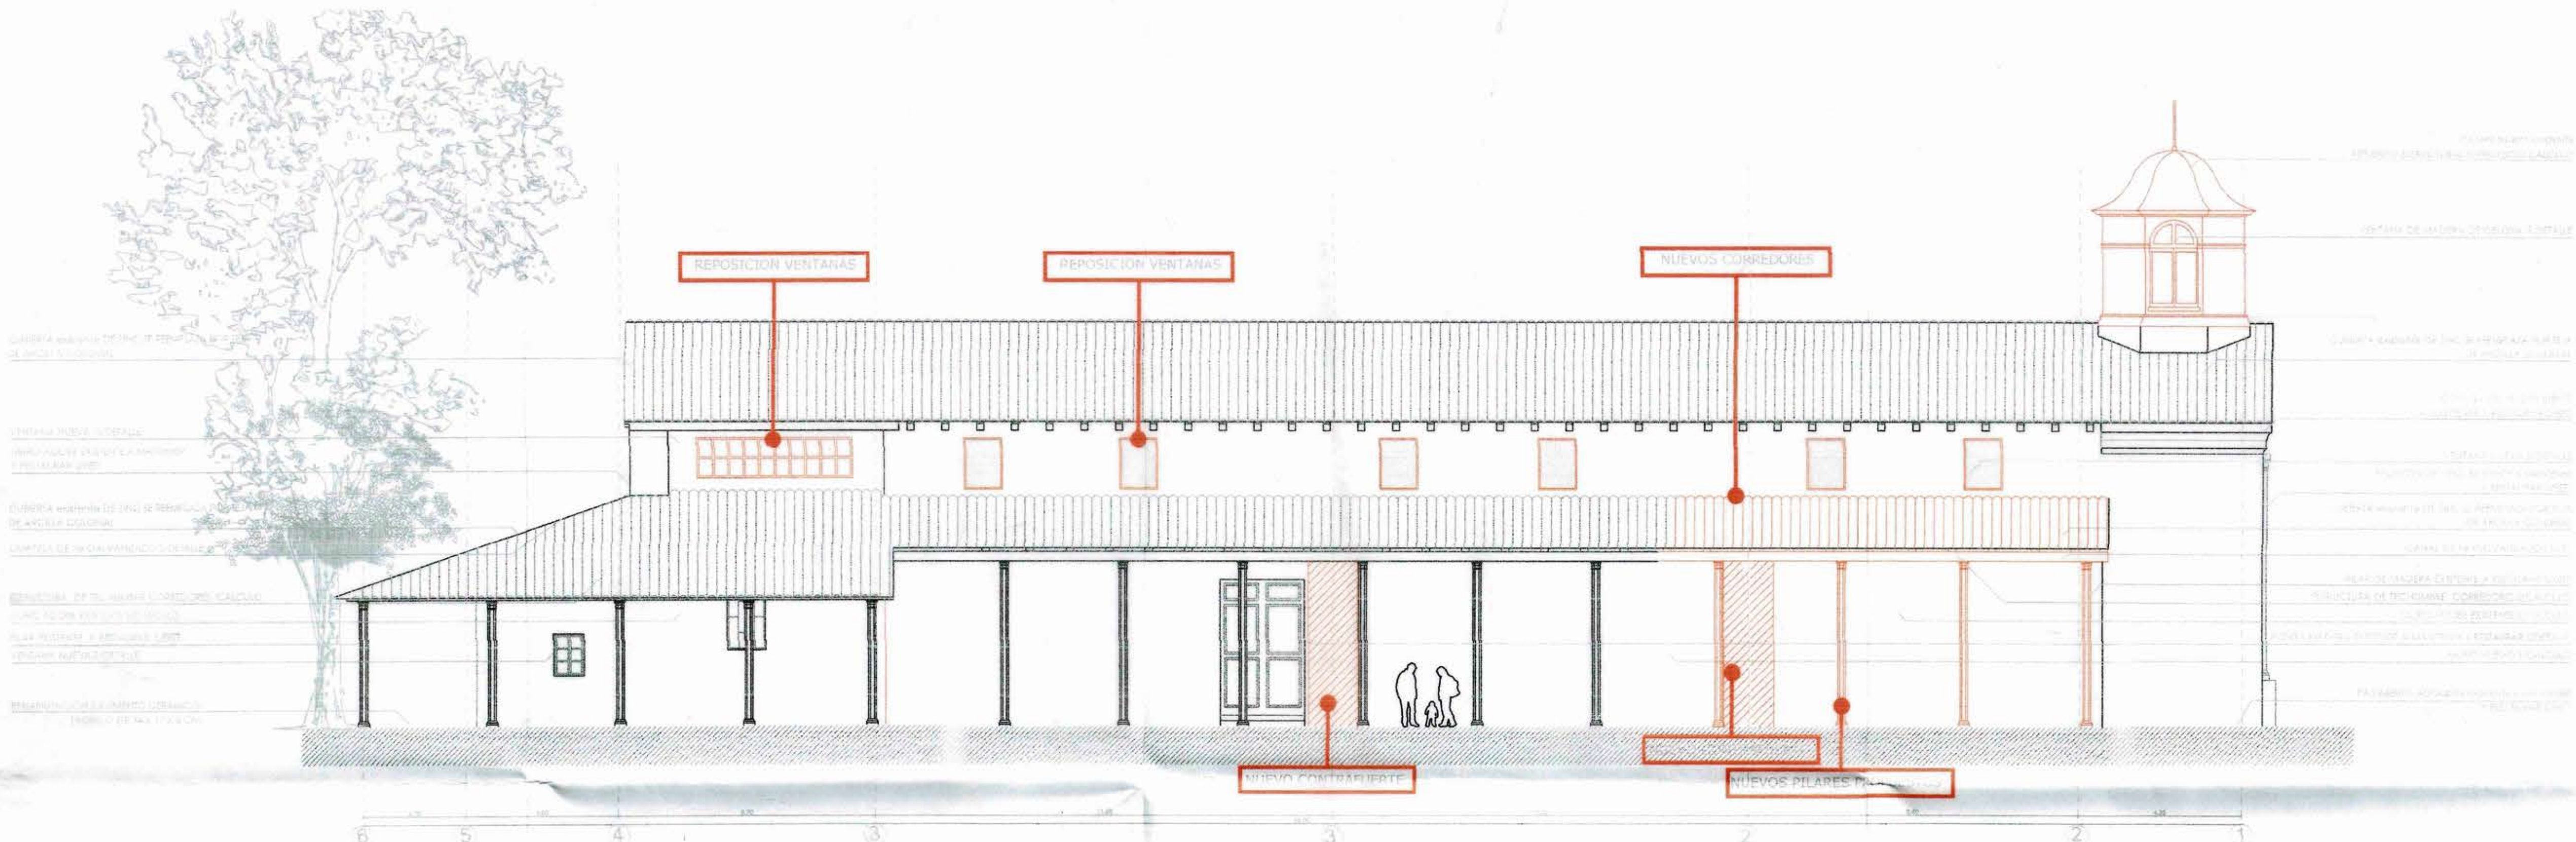

ELEVACIÓN SUR INTERVENCIONES esc. 1:100

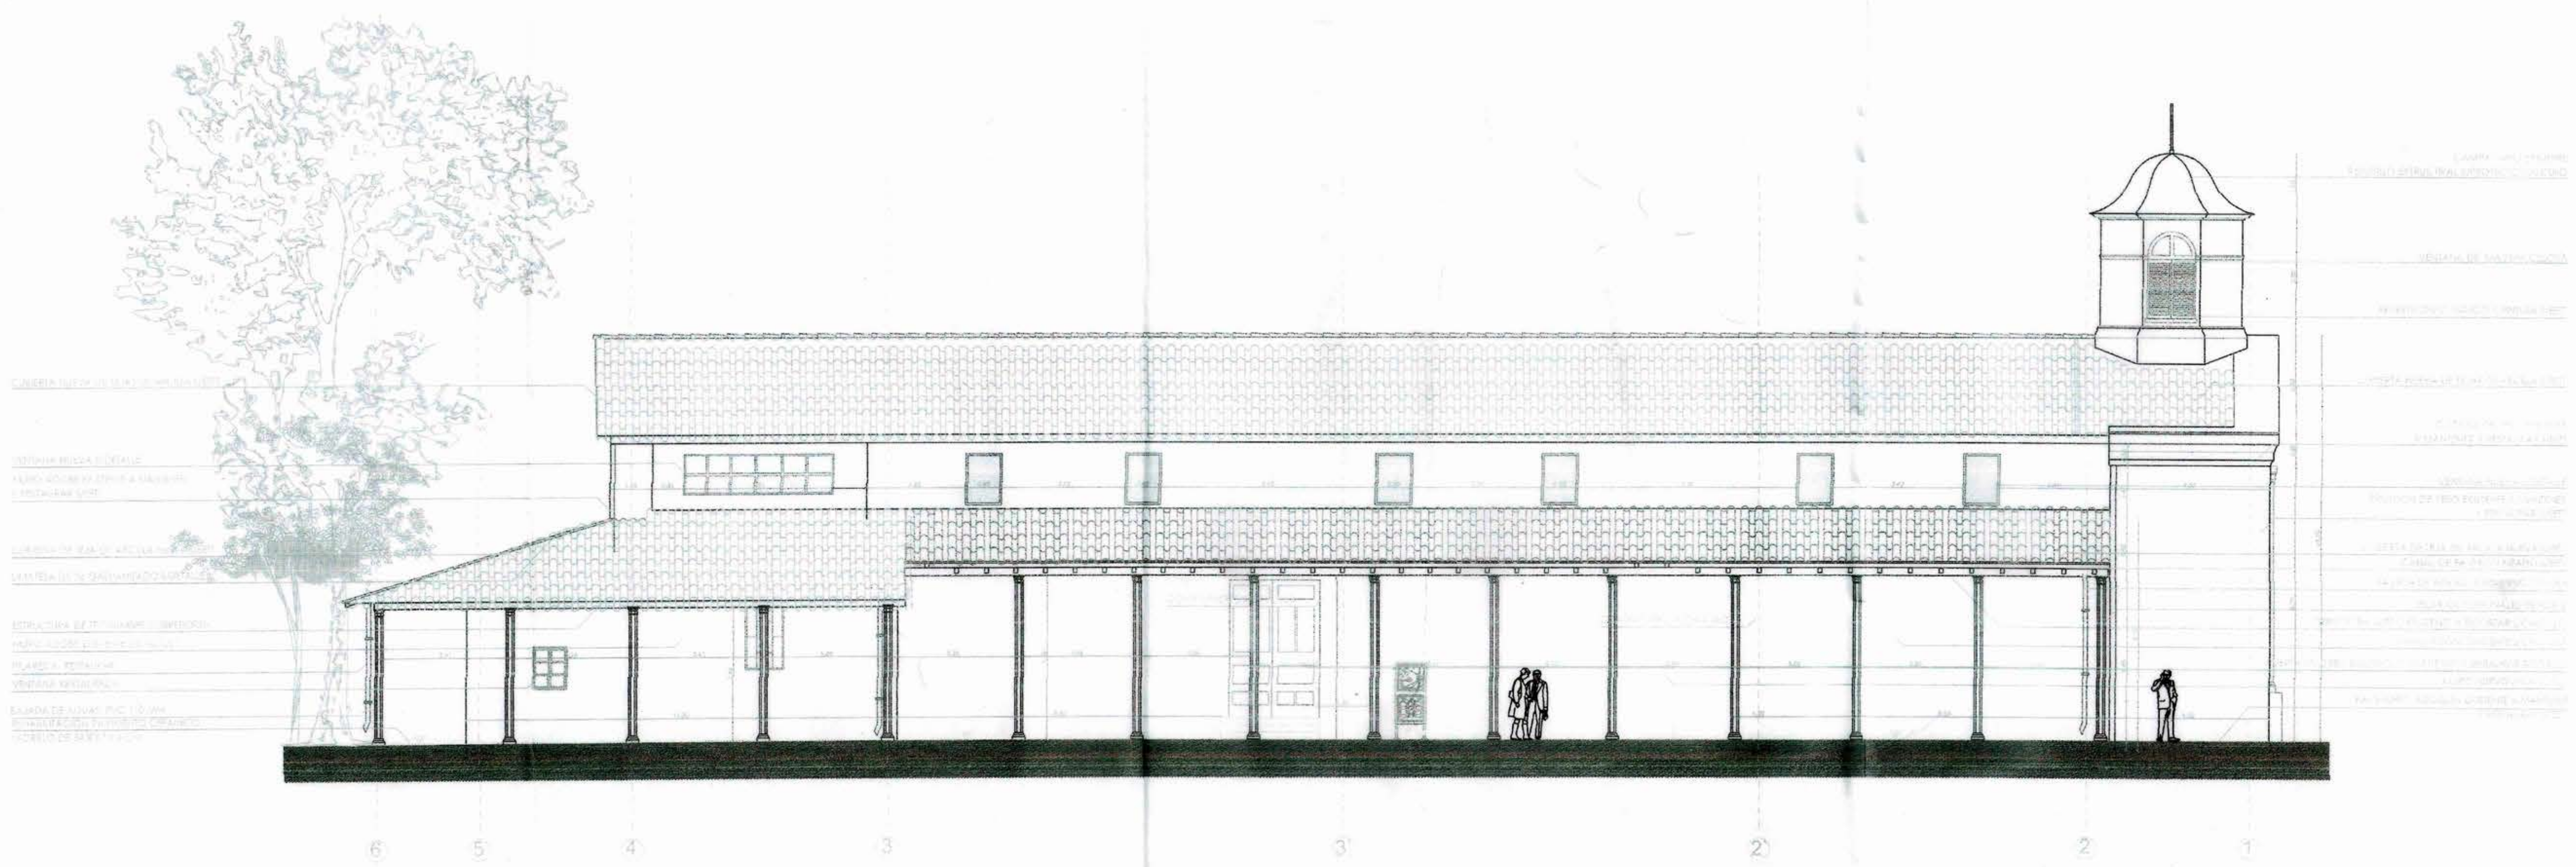

ELEVACIÓN SUR esc. 1:100

dfpf



CESAR INULZA VALVEZ  
U. de Proyecto - Jefe Equipo 4  
Dirección Regional de Arquitectura  
R. de P. - Región de Valparaíso

|                                                                      |  |                                                                    |  |
|----------------------------------------------------------------------|--|--------------------------------------------------------------------|--|
|                                                                      |  | <b>PROGRAMA</b><br><b>PUESTA EN VALOR</b><br><b>DEL PATRIMONIO</b> |  |
| <b>RESTAURACION TEMPLO PARROQUIAL DEL NIÑO JESUS DE VILLA ALEGRE</b> |  |                                                                    |  |
| <b>RESTAURACION TEMPLO PARROQUIAL DEL NIÑO JESUS DE VILLA ALEGRE</b> |  | <b>DS N° 2248 03/09/1979</b>                                       |  |
| <b>TEMPLO PARROQUIAL</b>                                             |  | <b>AV. Abate Molina con S. Gutierrez</b>                           |  |
| <b>VII REGION DEL MAULE</b>                                          |  | <b>VILLA ALEGRE</b>                                                |  |
| <b>AS BUILT - PROYECTO</b>                                           |  | <b>1:100</b>                                                       |  |
| <b>ELEVACION SUR</b>                                                 |  | <b>AGOSTO 2018</b>                                                 |  |
| <b>DIRECCION DE ARQUITECTURA MOP REGION DEL MAULE</b>                |  | <b>FRANCISCO DURAN MOLGAARD</b>                                    |  |
| <b>HABITEC LTDA.-LORENZO BERG ARQUIT. P.R.O.-RAMPOLOS</b>            |  | <b>RODRIGO BARBERA RUZ</b>                                         |  |
| <b>OBISPADO DE LINARES</b>                                           |  | <b>ADMINISTRADOR DE BIENES</b>                                     |  |
| <b>LORENZO BERG COSTA</b>                                            |  | <b>OBISPADO DE LINARES</b>                                         |  |
| <b>SUSANA MORRIS</b>                                                 |  | <b>OBISPADO DE LINARES</b>                                         |  |
| <b>CESAR INULZA</b>                                                  |  | <b>OBISPADO DE LINARES</b>                                         |  |
| <b>ERVIN CASTILLO DIAZ</b>                                           |  | <b>OBISPADO DE LINARES</b>                                         |  |
| <b>1.0 OCT. 2018</b>                                                 |  | <b>VA-A-06</b>                                                     |  |