


LEYENDA DE INTERVENCIONES Y MATERIALES

- 1 REJA METÁLICA DE 2m de ALTURA
- Conformada a base de un perfil metálico U 50.50.5 inferior y uno superior, con montantes L40.40.5 cada 10 cm.
- 2 PAVIMENTO DE MADERAS 5x5cm cada 6cm.
- 3 FORMACION DE BANCO ACABADO MADERA
- Perfilera soldada de acero con tubos cuadrados 60.5 cada 85cm.
- Xapa metálica superior para asegurar estanqueidad a la lluvia y base de perfiles madera. Esta xapa permite abrirse para facilitar acceso a recinto inferior.
- Acabado de maderas 5x5cm cada 6cm.
- 4 MURO Y CIMIENTO DE HORMIGÓN ARMADO
- Cimiento corrido 1m base x 0.8m de altura armado con 3ø16 superiores y 5ø16 inferiores. Un estibito de ø8 cada 20cm.
- Muro de hormigón armado e:30cm, armado con una parrilla de ø12 cada 20cm por ambas caras.
- 5 MURO Y CIMIENTO DE H.A. (POR BATACHES)
- Muro iguales características nº4 construido por bataches.
- 6 PISO INTERIOR RECINTO INSTALACIONES
- Base de ripio e:10cm.
- Radier e: 15cm.
- Acabado de pieza baldosín cerámico, colocado con mortero cola. Con base pendiente 1%.
- Se construirá un desague a un pequeño pozo equipado con una bomba que se active en caso de inundación del recinto.
- 7 BANCA PREFABRICADA TIPO "PLAZA DE ARMAS"
En acero y madera impregnada.
- 8 NUEVO PAVIMENTO DE CORREDORES LATERALES
Piezas cerámicas tipo Alberdi baldosín 30 x 30.
- Limpieza, compactación y preparación general del terreno.
- Subbase de tierra seleccionada.
- Formación de radier, 15cm.
- Nuevo pavimento de piezas cerámicas iguales o muy similares a las del pavimento rehabilitado corredores, colocadas con capa de mortero de cemento. (1parte de cemento - 8partes de arena). Despiece igual al existente en corredores laterales.
- 9 NUEVO PAVIMENTO EN EXPLANADA FRONTIS
BALDOSA MICROVIBRADA PULIDA
- Igual o similar a existente en veredas laterales
- 10 PAVIMENTO BALDOSA MICROVIBRADA PULIDA
- Limpieza, compactación y reparación general de pavimento.



CORTE TRANSVERSAL PLAZA A-A' 1/50

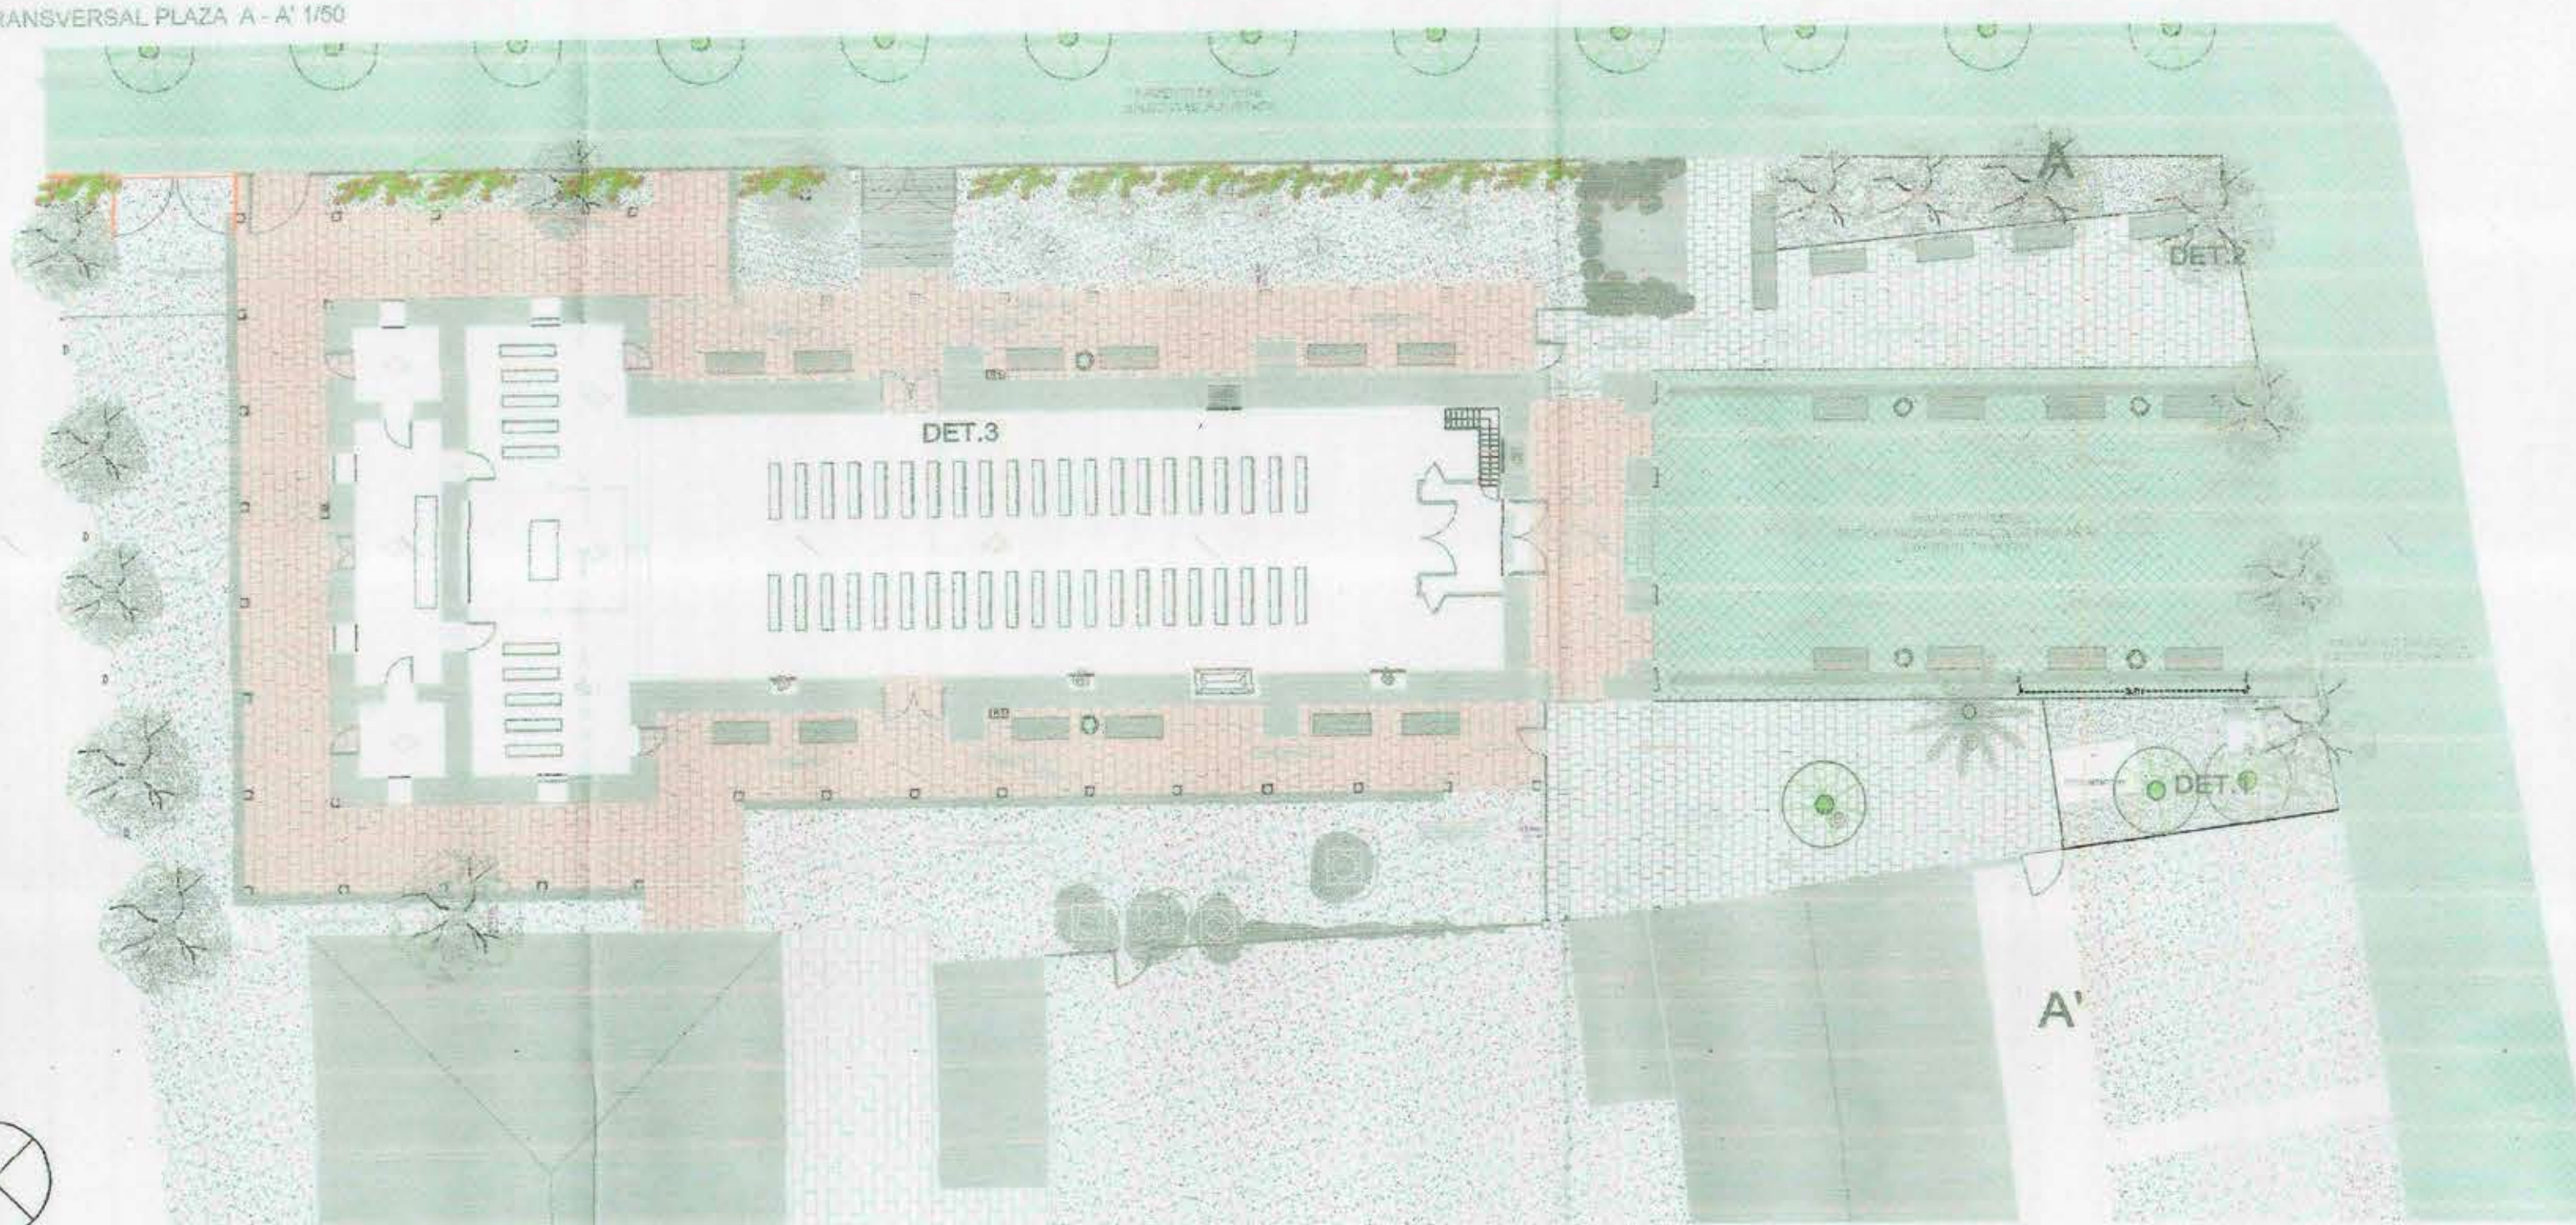

PLANTA GENERAL PLAZA 1/200



CESAR GALVEZ
D. de P. de la U. de Chile
M.O.P. - Región de Valparaíso

PUESTA EN VALOR DEL PATRIMONIO	
RESTAURACION TEMPLO PARROQUIAL DEL NIÑO JESUS DE VILLA ALEGRE	
RESTAURACION TEMPLO PARROQUIAL DEL NIÑO JESUS DE VILLA ALEGRE	US N° 2248 03/09/1979
TEMPLO PARROQUIAL	Av. Abate Molina con S. Cullieroz
VII REGION DEL MAULE	VILLA ALEGRE
AS BUILT - PROYECTO	INDICADAS
PAISAJISMO CORTE TRANSVERSAL PLAZA	AGOSTO 2018
DIRECCION DE ARQUITECTURA MOP REGION DEL MAULE	FRANCISCO DURAN MOLGAARD
HABITEC LTDA.- LORENZO BERG AGOSTO 2017 - PAMPOL	RODRIGO BARRERA RUZ
OBISPADO DE LINARES	ADMINISTRADOR DE BIENES
LORENZO BERG COSTA	OBISPADO DE LINARES
SUSANA MORALES CANOVAS	
10 OCT 2018	10 OCT 2018
CHILE	CHILE

