

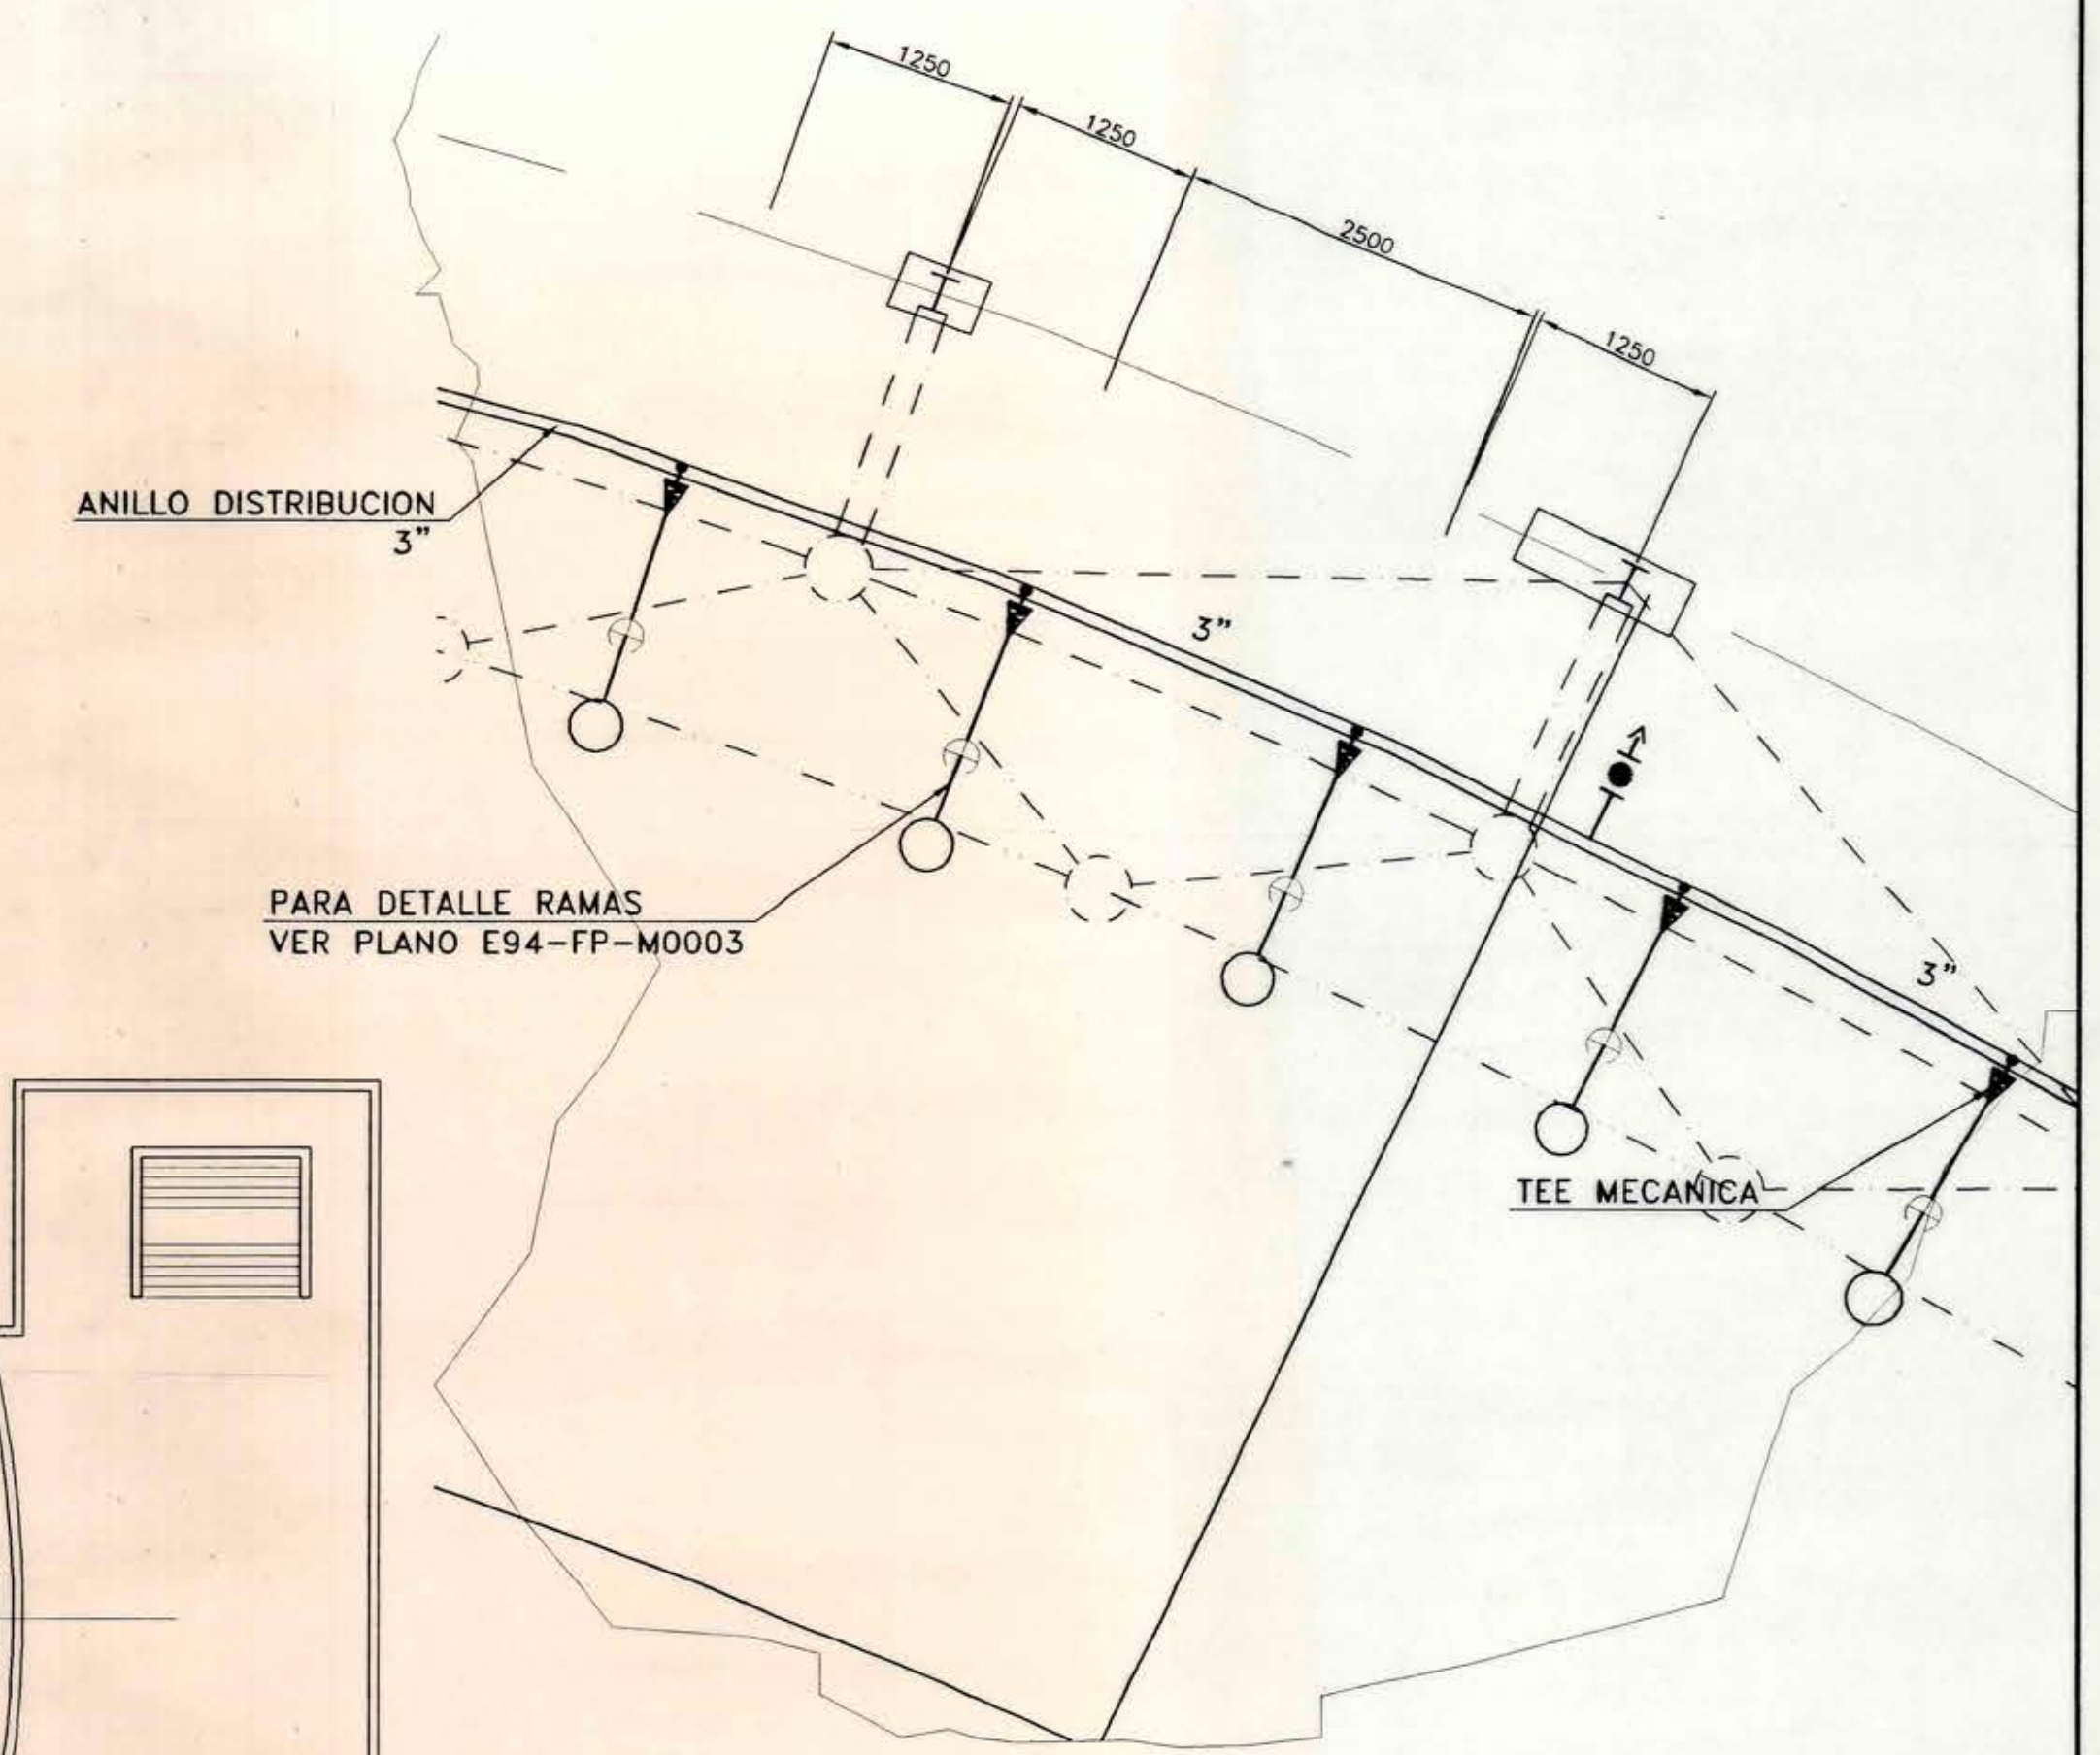
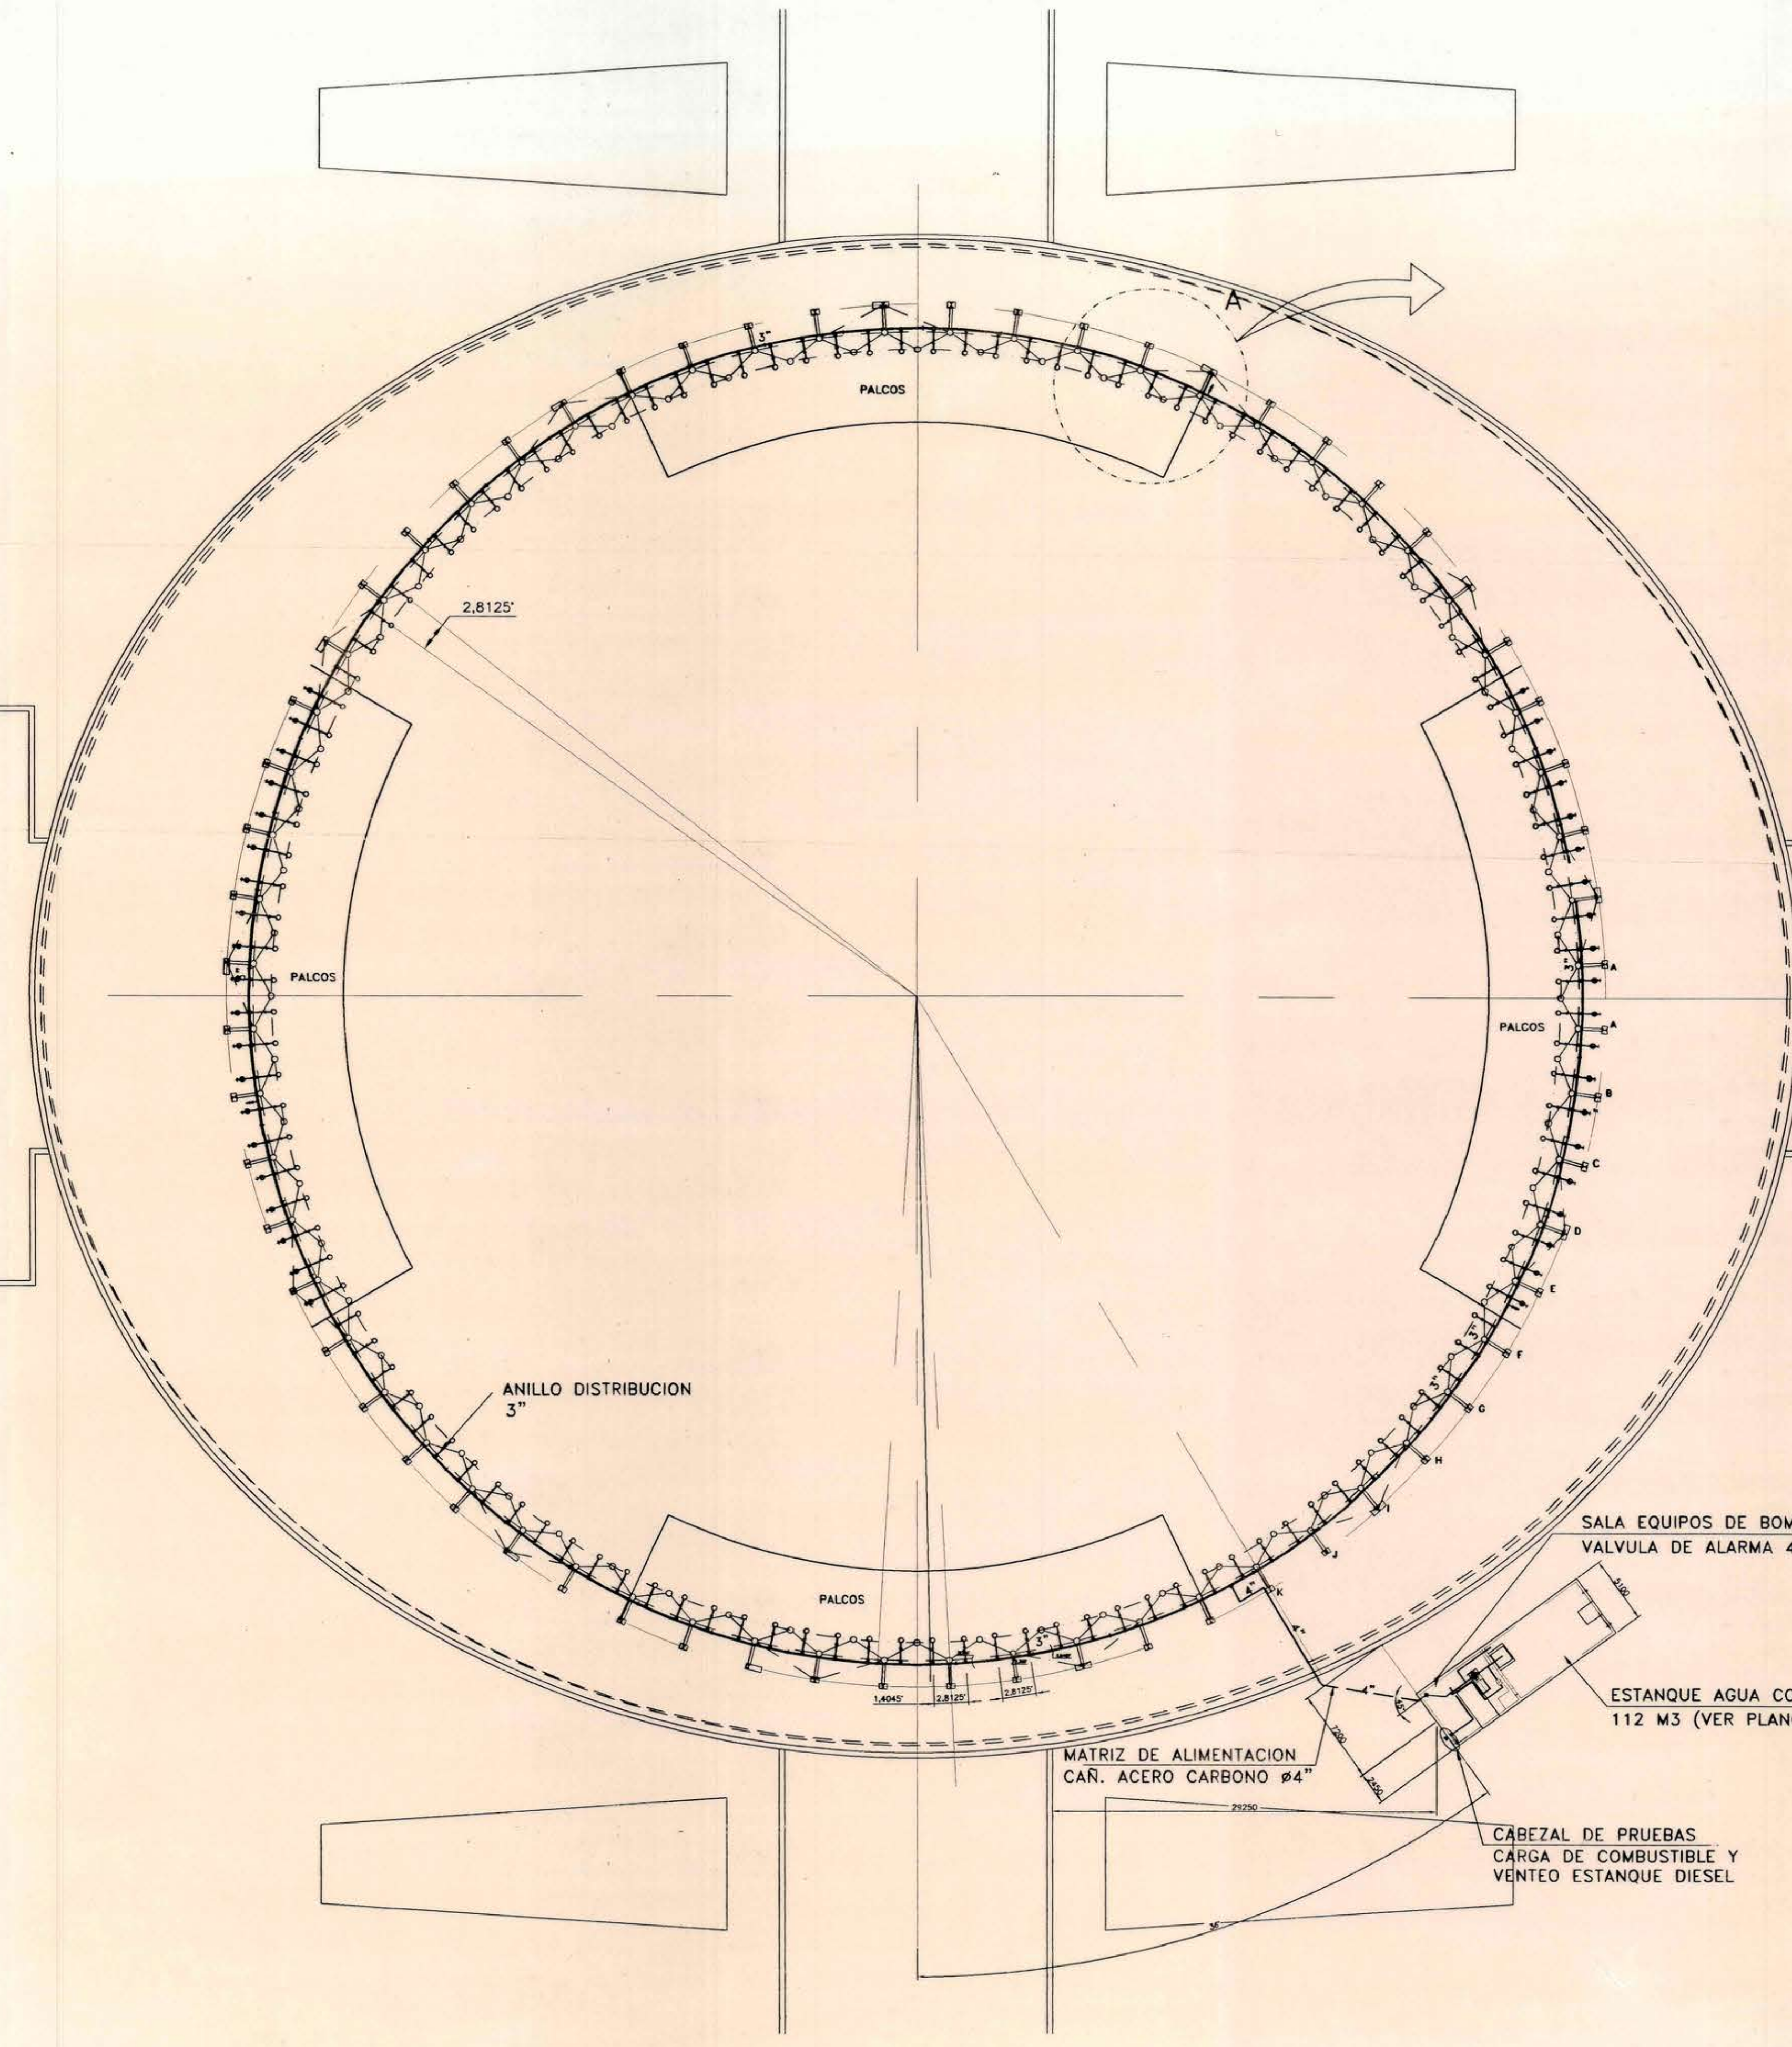


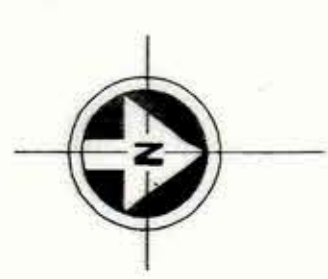

SIMBOLOGIA

- SPRINKLER UP-RIGHT 1/2"
- SPRINKLER UP-RIGHT 1/2" (BAJO PALCOS)
- UNION FLEXIBLE
- TEE MECANICA
- VALVULA PARA PRUEBA Y DRENAJE 1" (NC.)

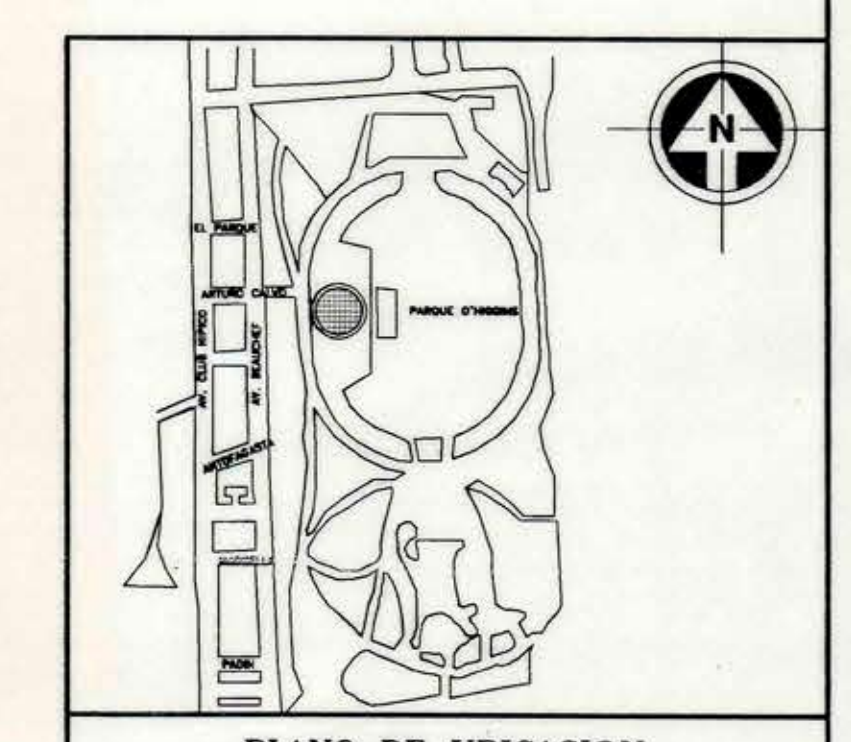

Intersec S.A.
NOMBRE: ENRIQUE ANDAHUR U.
FECHA: NOVIEMBRE DE 1999.
FIRMA: [Signature]

COMO
EJECUTADO

intersec S.A.

ESTADIO CUBIERTO PARQUE O'HIGGINS			N° PROYECTO	
			N° CONTRATO	
PROY.	RAH	MAR '99	SISTEMA DE PROTECCION CONTRA INCENDIO RED DE SPRINKLERS AUTOMATICOS LAYOUT DE CAÑERIAS PLANTA GENERAL	PROYECTO E94 REVISION 2
DIB.	RAH	MAR '99		
REV.	H.P.P.	MAR '99		
APR.	R.T.G.	MAR '99		
ESCALA 1:300			NUMERO PLANO	E94-FP-M0002

REV.	FECHA	DESCRIPCION	DIBUJO	FIRMA	REVISO	FIRMA	APROBO	FIRMA	DOC./DIBUJO N°	DENOMINACION	DOC./DIBUJO N°	DENOMINACION
2	NOV '99	PLANO COMO CONSTRUIDO	RAH	[Signature]	H.P.P.	[Signature]	R.T.G.	[Signature]				
1	SEPT '99	REVISION GENERAL	R.L.D.	[Signature]	H.P.P.	[Signature]	R.T.G.	[Signature]				
0	AGOSTO '99	EMITIDO PARA CONSTRUCCION	RAH	[Signature]	H.P.P.	[Signature]	R.T.G.	[Signature]				
B	AGOSTO '99	SE MODIFICA POSICION SALA DE BOMBAS	RAH	[Signature]	H.P.P.	[Signature]	R.T.G.	[Signature]				
A	MARZO '99	EMITIDO PARA INFORMACION	RAH	[Signature]	H.P.P.	[Signature]	R.T.G.	[Signature]				

Este documento es propiedad de Intersec S.A. y no puede ser copiado, reproducido, ni usado para otros fines sin el consentimiento escrito de Intersec S.A. Toda infracción será perseguida legalmente.

RESERVADO