


PLANTA GENERAL NIVEL +4.40

UBICACION : BAÑOS, CAMARINES, REJAS,
BARANDAS ,VENTANAS Y CATEGORIAS
ESCALA 1:200

NUMERO DE ARTEFACTOS

40 W.C.
36 LAVATORIOS
36 URINARIOS

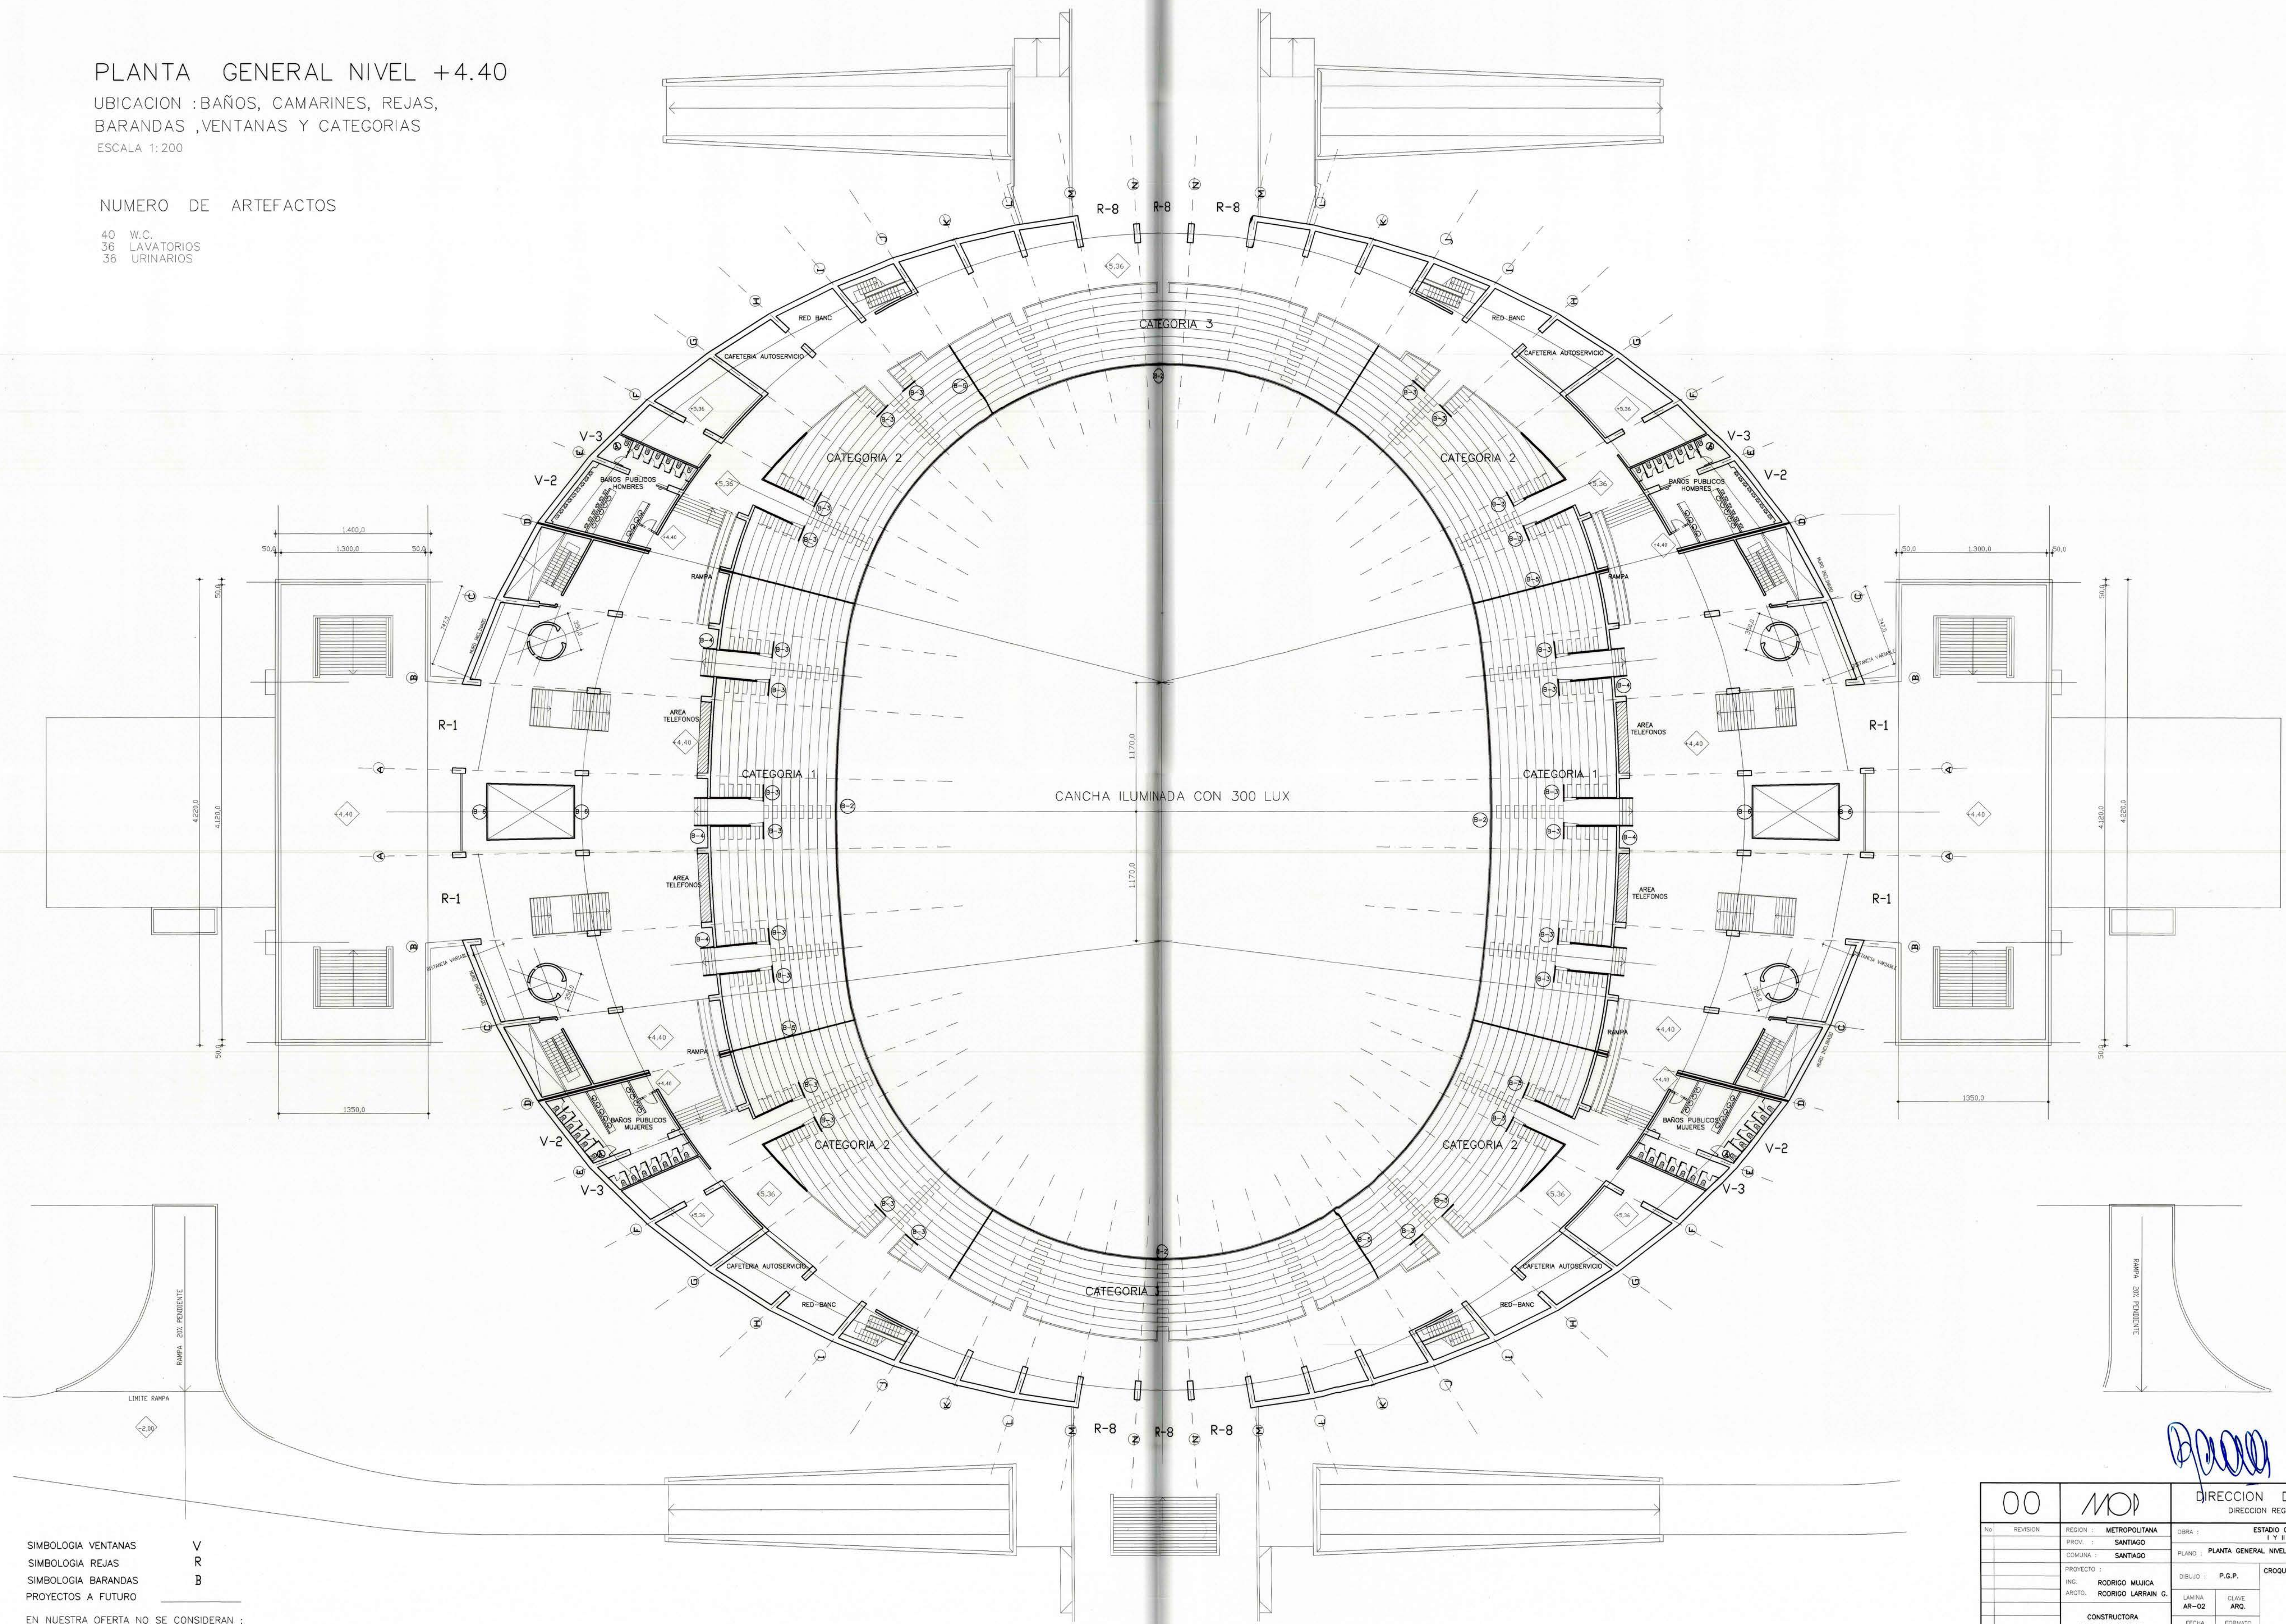

SIMBOLOGIA VENTANAS V
SIMBOLOGIA REJAS R
SIMBOLOGIA BARANDAS B
PROYECTOS A FUTURO
EN NUESTRA OFERTA NO SE CONSIDERAN :
TELEFONOS, REDBANC, POLICLINICO ENFERMERIA, COCINA, CAFETERIAS AUTOSERVICIO,
LOCALES COMERCIALES, PREPARACION FISICA DEPORTISTAS, CAMARIN VIP

00	MO	DIRECCION DE ARQUITECTURA DIRECCION REGIONAL METROPOLITANA
NO	REVISION	REGION : METROPOLITANA PROV. : SANTIAGO COMUNA : SANTIAGO
		ESTADIO CUBIERTO PARQUE O'HIGGINS Y II ETAPA (INSTALACIONES)
		PLANO : PLANTA GENERAL NIVEL + 4.40
		PROYECTO : ING. RODRIGO MUJICA ARQ. RODRIGO LARRAN G.
		DIBUJO : P.G.P. CANVA AR-02 CONSTRUCTORA RAIL DEL RIO S.A.
		FECHA: 07/08/2000 FORMATO: A0
		ARCHIVO TECNICO PO-AR-02.DWG AUTOCAD-14
		ESCALA 1 : 200
		PLANOS AS BUILT
		CROQUIS DE UBICACION N METRO PARQUE O'HIGGINS