
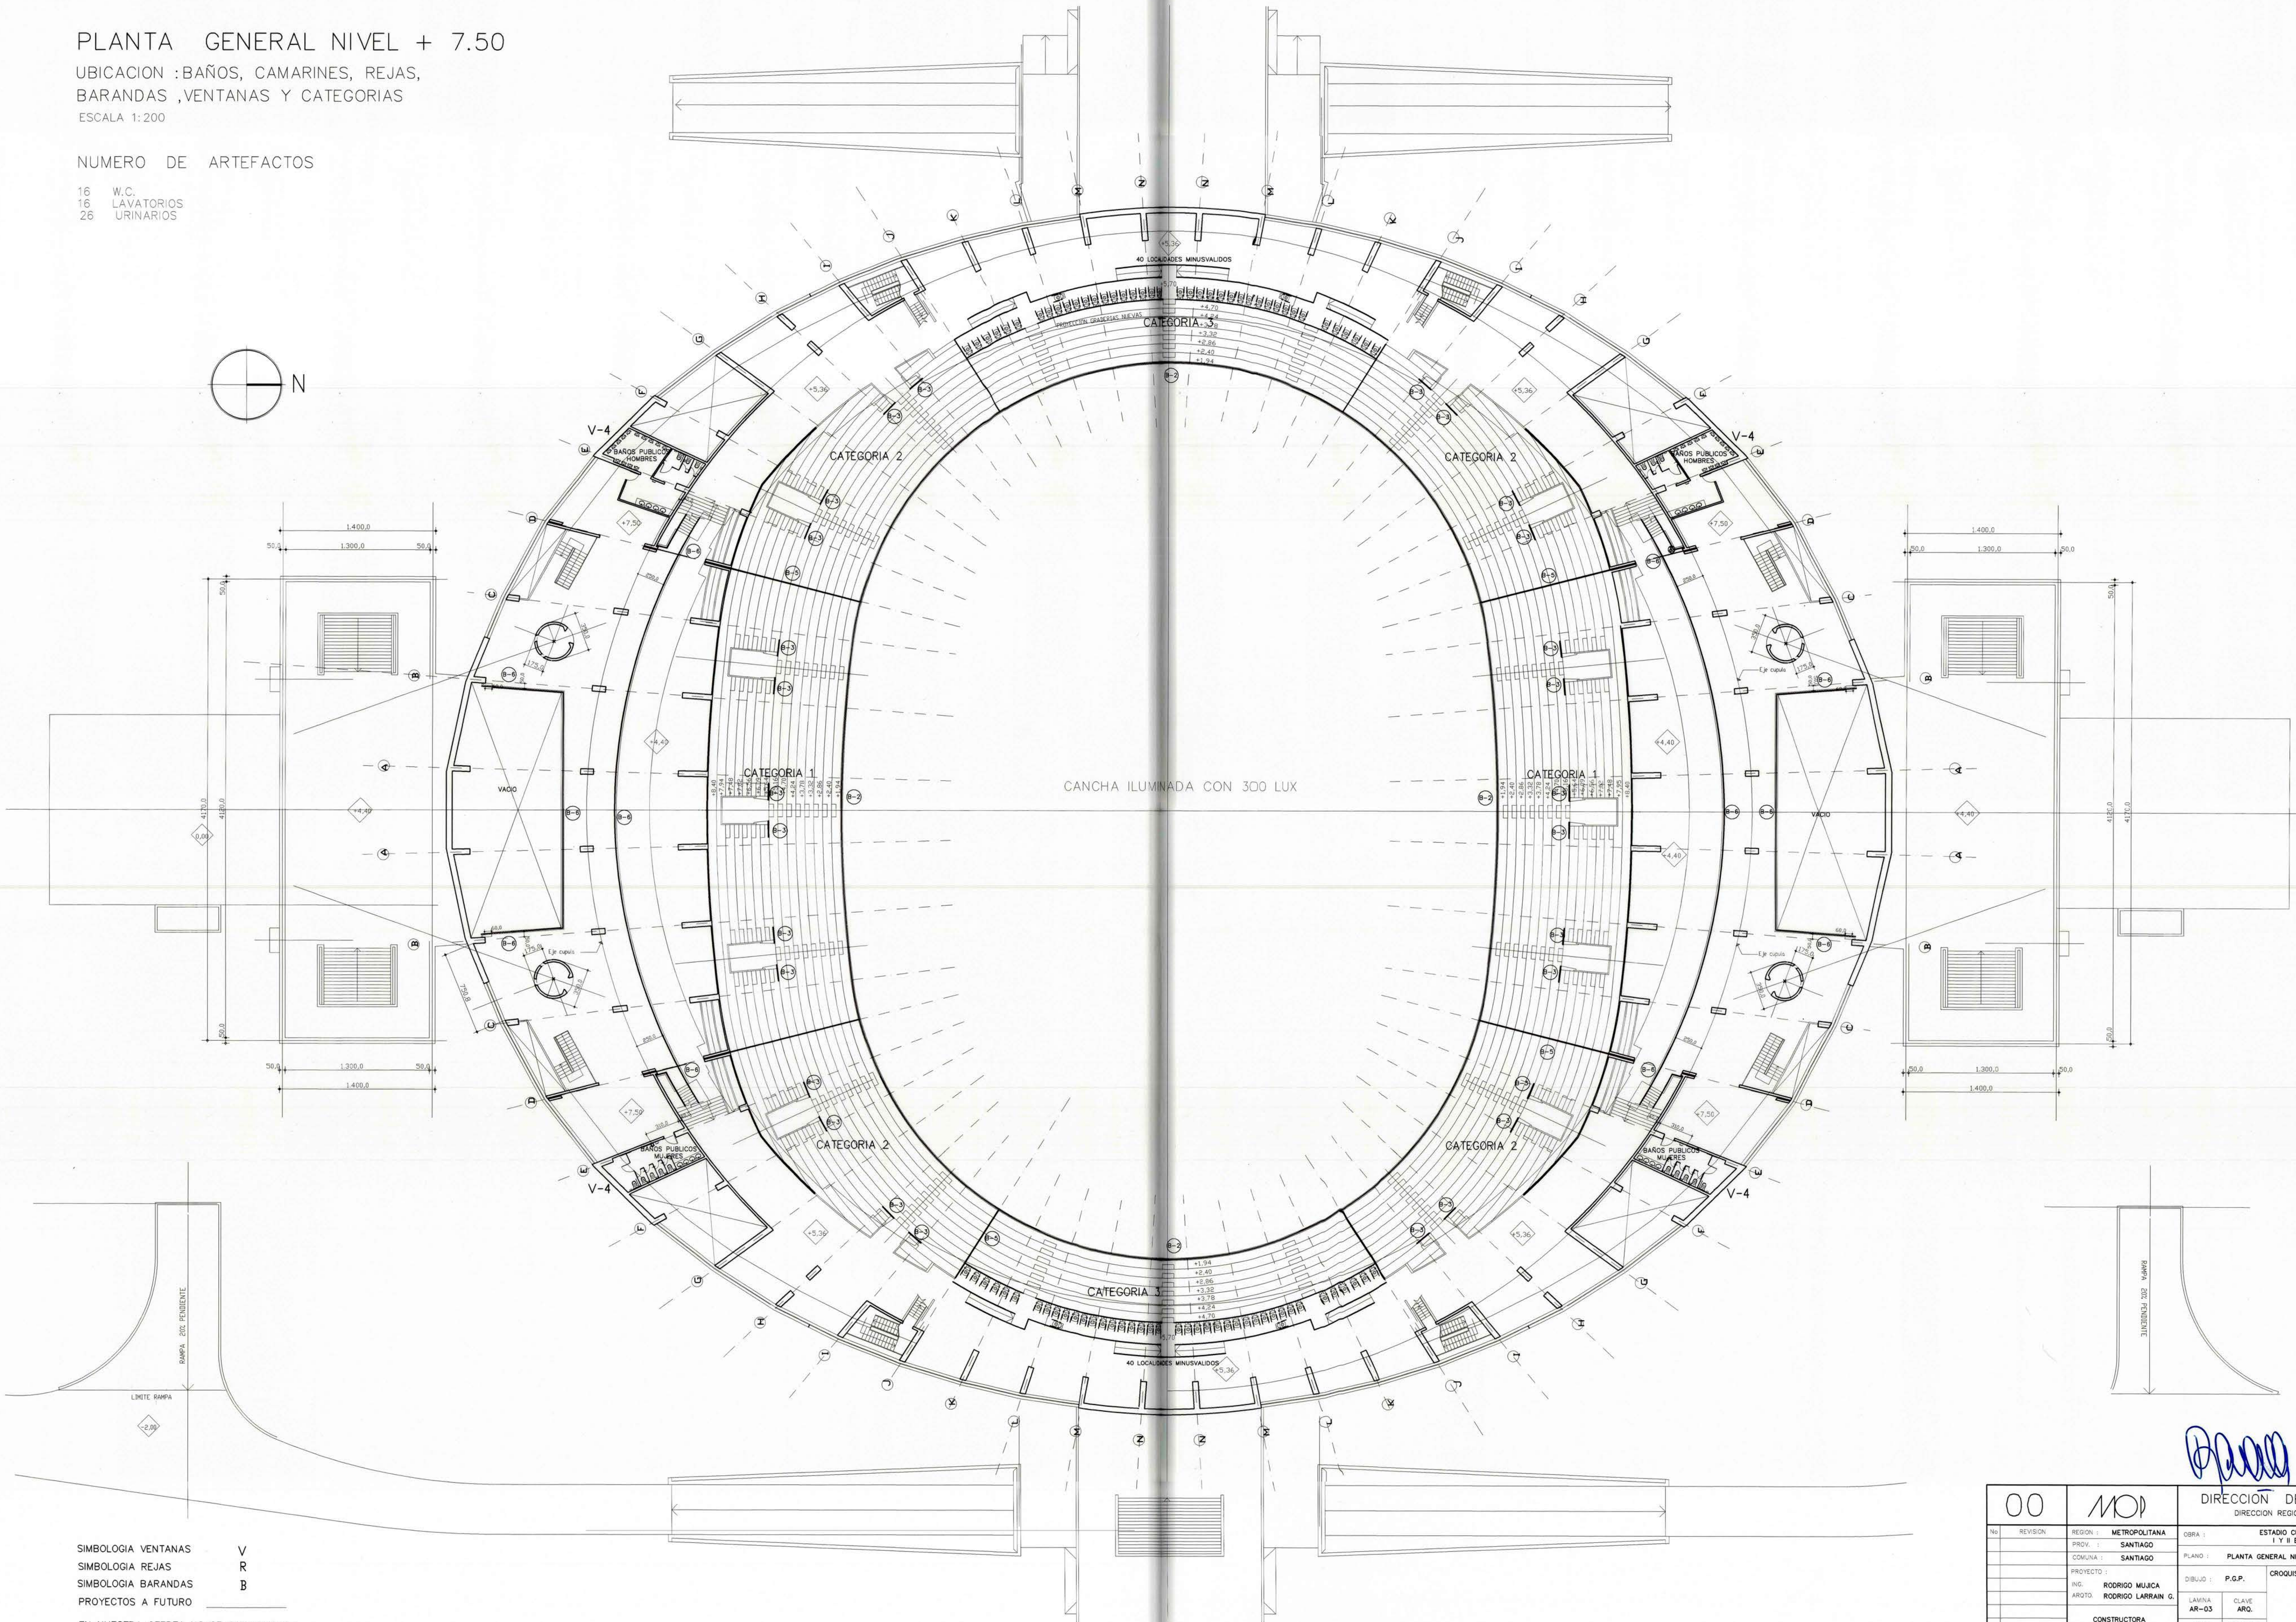


PLANTA GENERAL NIVEL + 7.50

UBICACION :BAÑOS, CAMARINES, REJAS,
BARANDAS ,VENTANAS Y CATEGORIAS
ESCALA 1:200

NUMERO DE ARTEFACTOS

16 W.C.
16 LAVATORIOS
26 URINARIOS

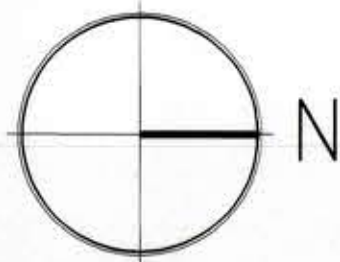

SIMBOLOGIA VENTANAS V
SIMBOLOGIA REJAS R
SIMBOLOGIA BARANDAS B
PROYECTOS A FUTURO

EN NUESTRA OFERTA NO SE CONSIDERAN :
TELEFONOS, REDBANC, POLICLINICO ENFERMERIA, COCINA, CAFETERIAS AUTOSERVICIO,
LOCALES COMERCIALES, PREPARACION FISICA DEPORTISTAS, CAMARIN VIP

00	MOP	DIRECCION DE ARQUITECTURA DIRECCION REGIONAL METROPOLITANA
NO	REVISION	REGION : METROPOLITANA OBRA : ESTADIO CUBIERTO PARQUE O'HIGGINS I Y II ETAPA (INSTALACIONES)
	PROV. : SANTIAGO	PLANO : PLANTA GENERAL NIVEL +750
	COMUNA : SANTIAGO	PROYECTO : CROQUIS DE UBICACION
	PROYECTO : RODRIGO MUJICA	DIBUJO : P.G.P.
	ING. AROTO : RODRIGO LARRAIN G.	LAMINA : CLAVE ARO.
	CONSTRUCTORA RAUL DEL RIO S.A.	FECHA : 07/08/2000
	DIRECTOR REGIONAL METROPOLITANO	FORMATO : A0
	NATYP CHAIN TAHA	ARCHIVO TECNICO PQ-AR-03.DWG AUTOCAD-14
	ESCALA : 1 : 200	PLANOS AS BUILT

