
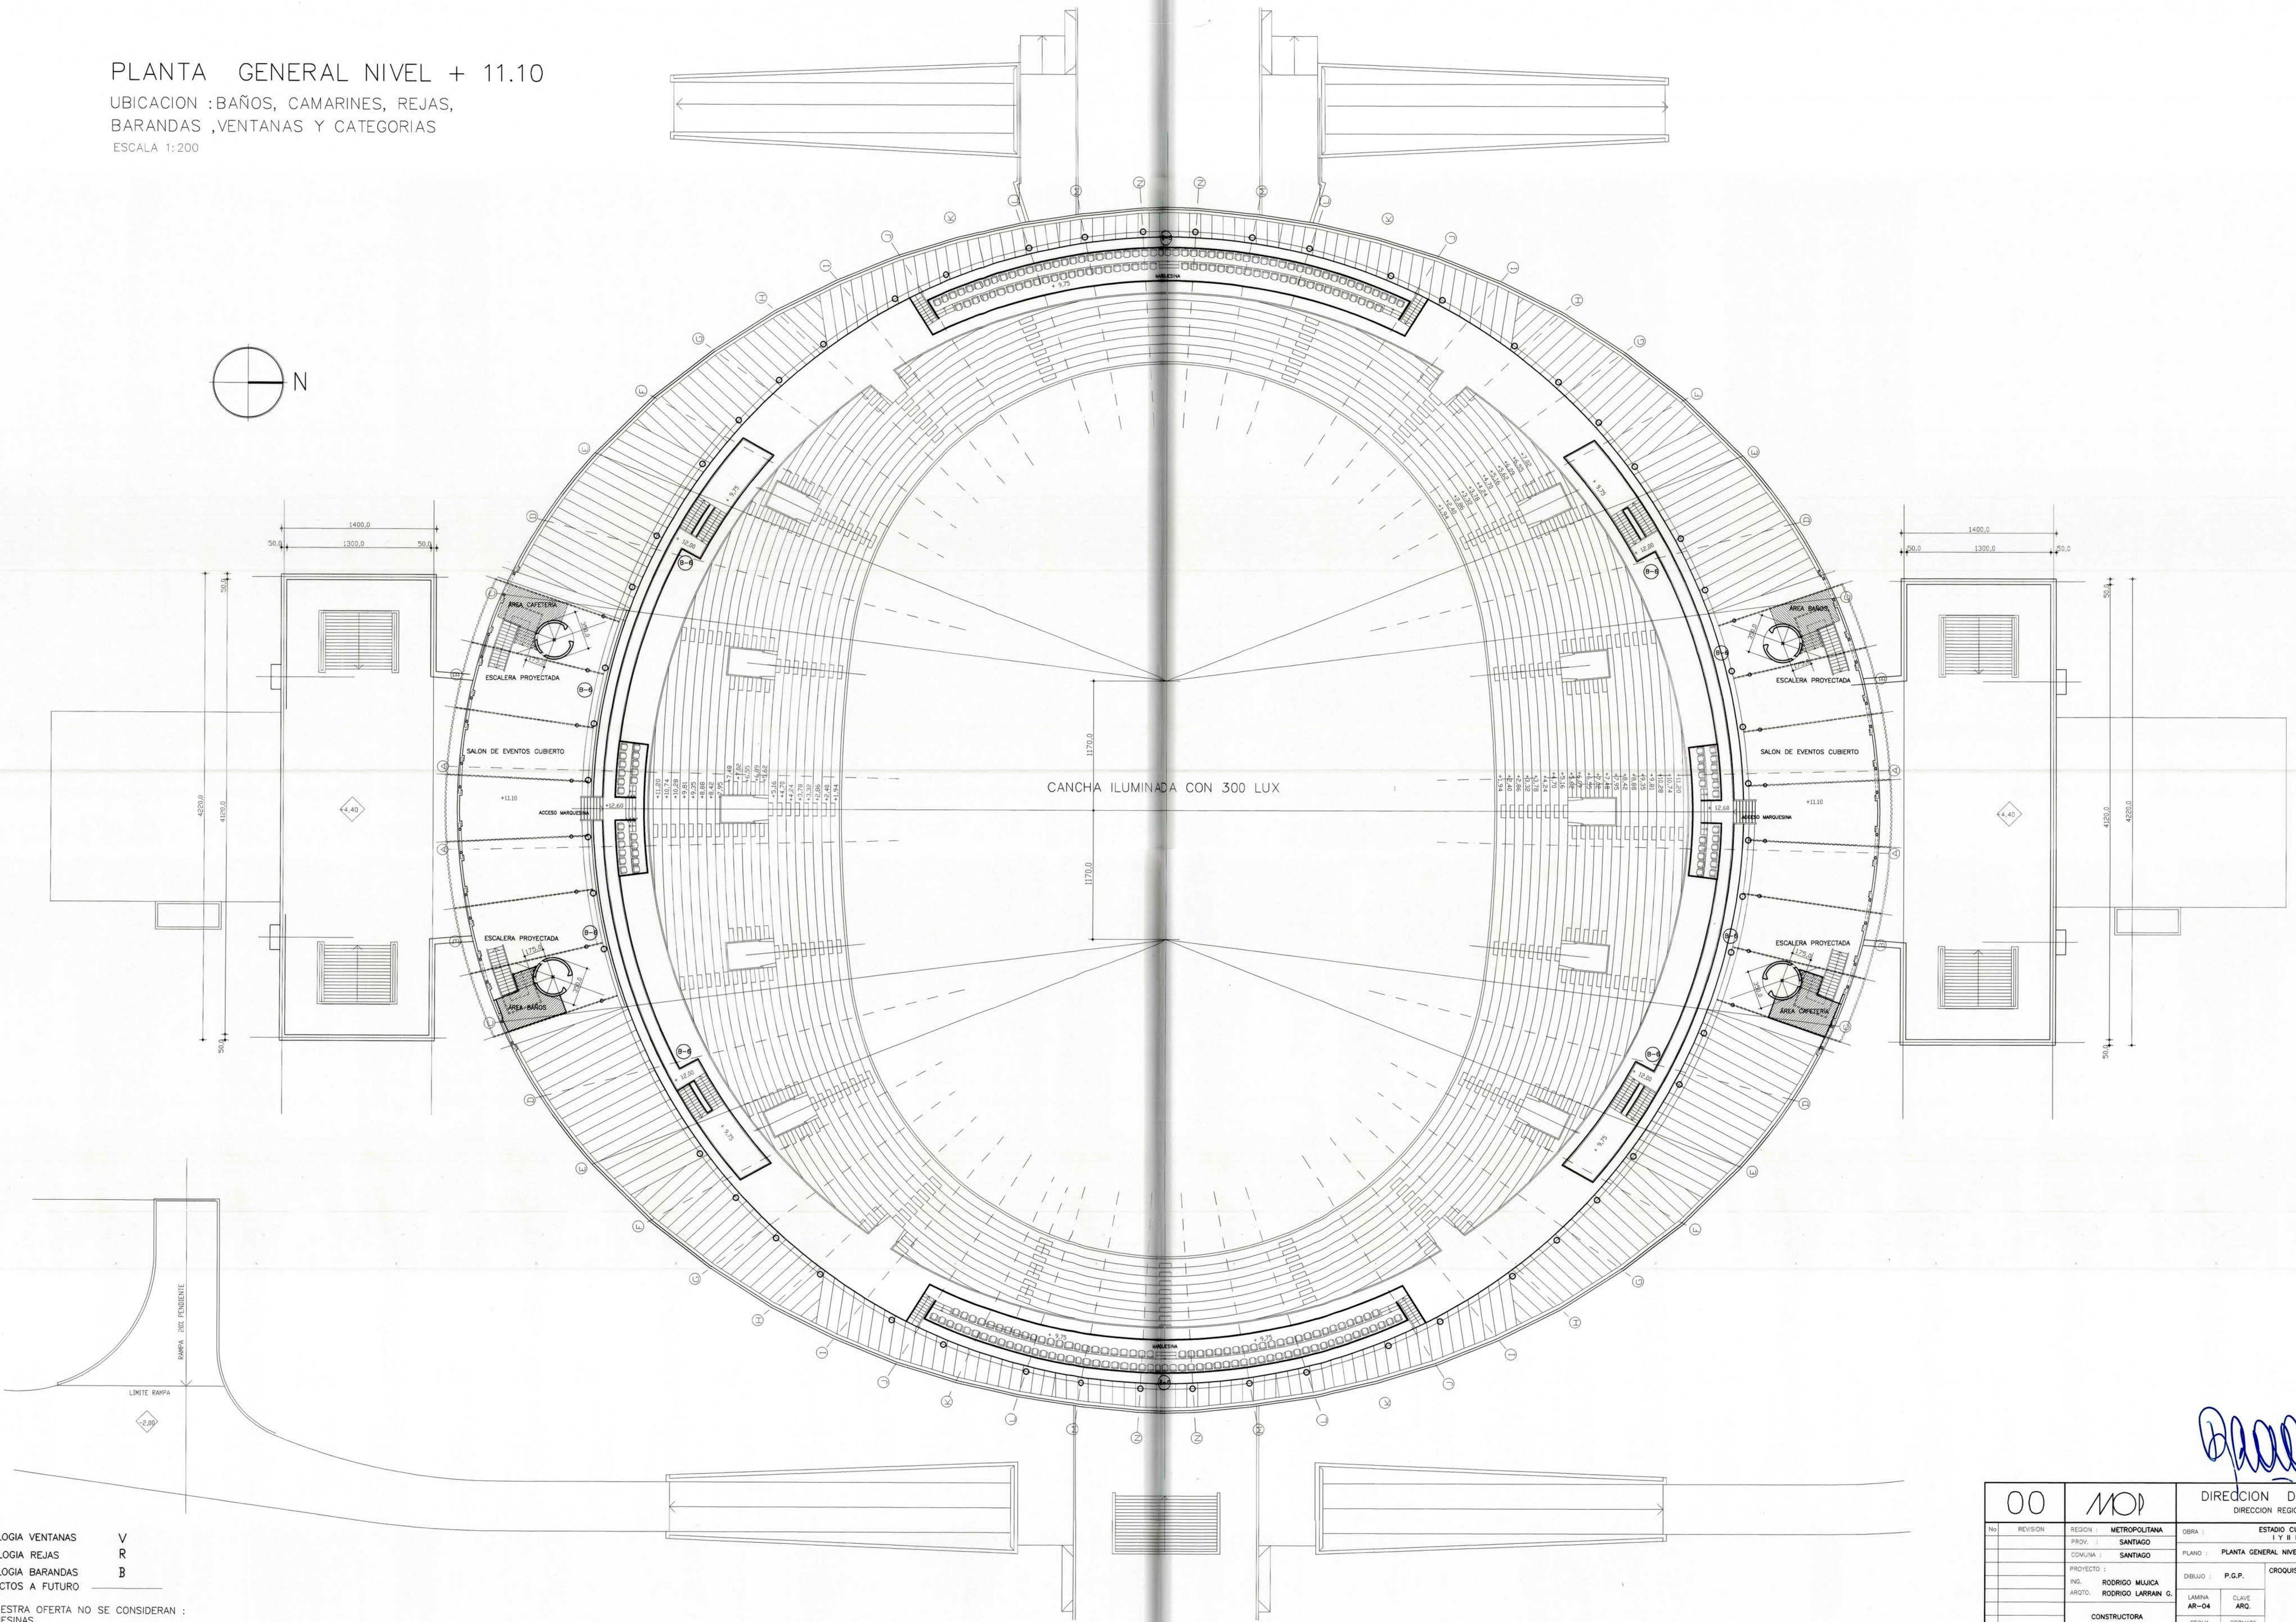


PLANTA GENERAL NIVEL + 11.10

UBICACION : BAÑOS, CAMARINES, REJAS,  
BARANDAS , VENTANAS Y CATEGORIAS  
ESCALA 1:200

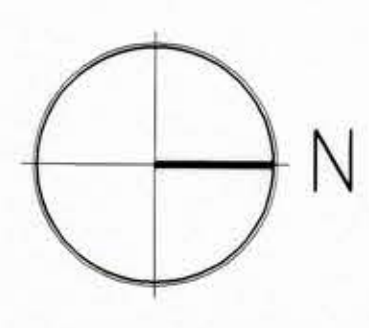

SIMBOLOGIA VENTANAS V  
SIMBOLOGIA REJAS R  
SIMBOLOGIA BARANDAS B  
PROYECTOS A FUTURO

EN NUESTRA OFERTA NO SE CONSIDERAN :  
MARQUESINAS.

|          |                                       |                                                                          |
|----------|---------------------------------------|--------------------------------------------------------------------------|
| 00       | MOP                                   | DIRECCION DE ARQUITECTURA<br>DIRECCION REGIONAL METROPOLITANA            |
| REVISION | REGION : METROPOLITANA                | OBRA : ESTADIO CUBIERTO PARQUE O'HIGGINS<br>I Y II ETAPA (INSTALACIONES) |
|          | PROV. : SANTIAGO                      |                                                                          |
|          | COMUNA : SANTIAGO                     | PLANO : PLANTA GENERAL NIVEL +11.10                                      |
|          | PROYECTO : INGENIERO : RODRIGO MUJICA | DISEÑO : P.G.P.                                                          |
|          | ARGTO. : RODRIGO LARRAIN G.           | LAJUNA : CLAVE                                                           |
|          | CONSTRUCTORA : RUL DEL RIO S.A.       | AR-04 : ARQ.                                                             |
|          | DIRECTOR REGIONAL : NAYIP CHAIN TAMA  | FECHA : 07/08/2000                                                       |
|          | ARCHIVO TECNICO : PO-AR-04.DWG        | FORMATO : A0                                                             |
|          | ESCALA : 1 : 200                      | PLANTAS AS BUILT                                                         |

