
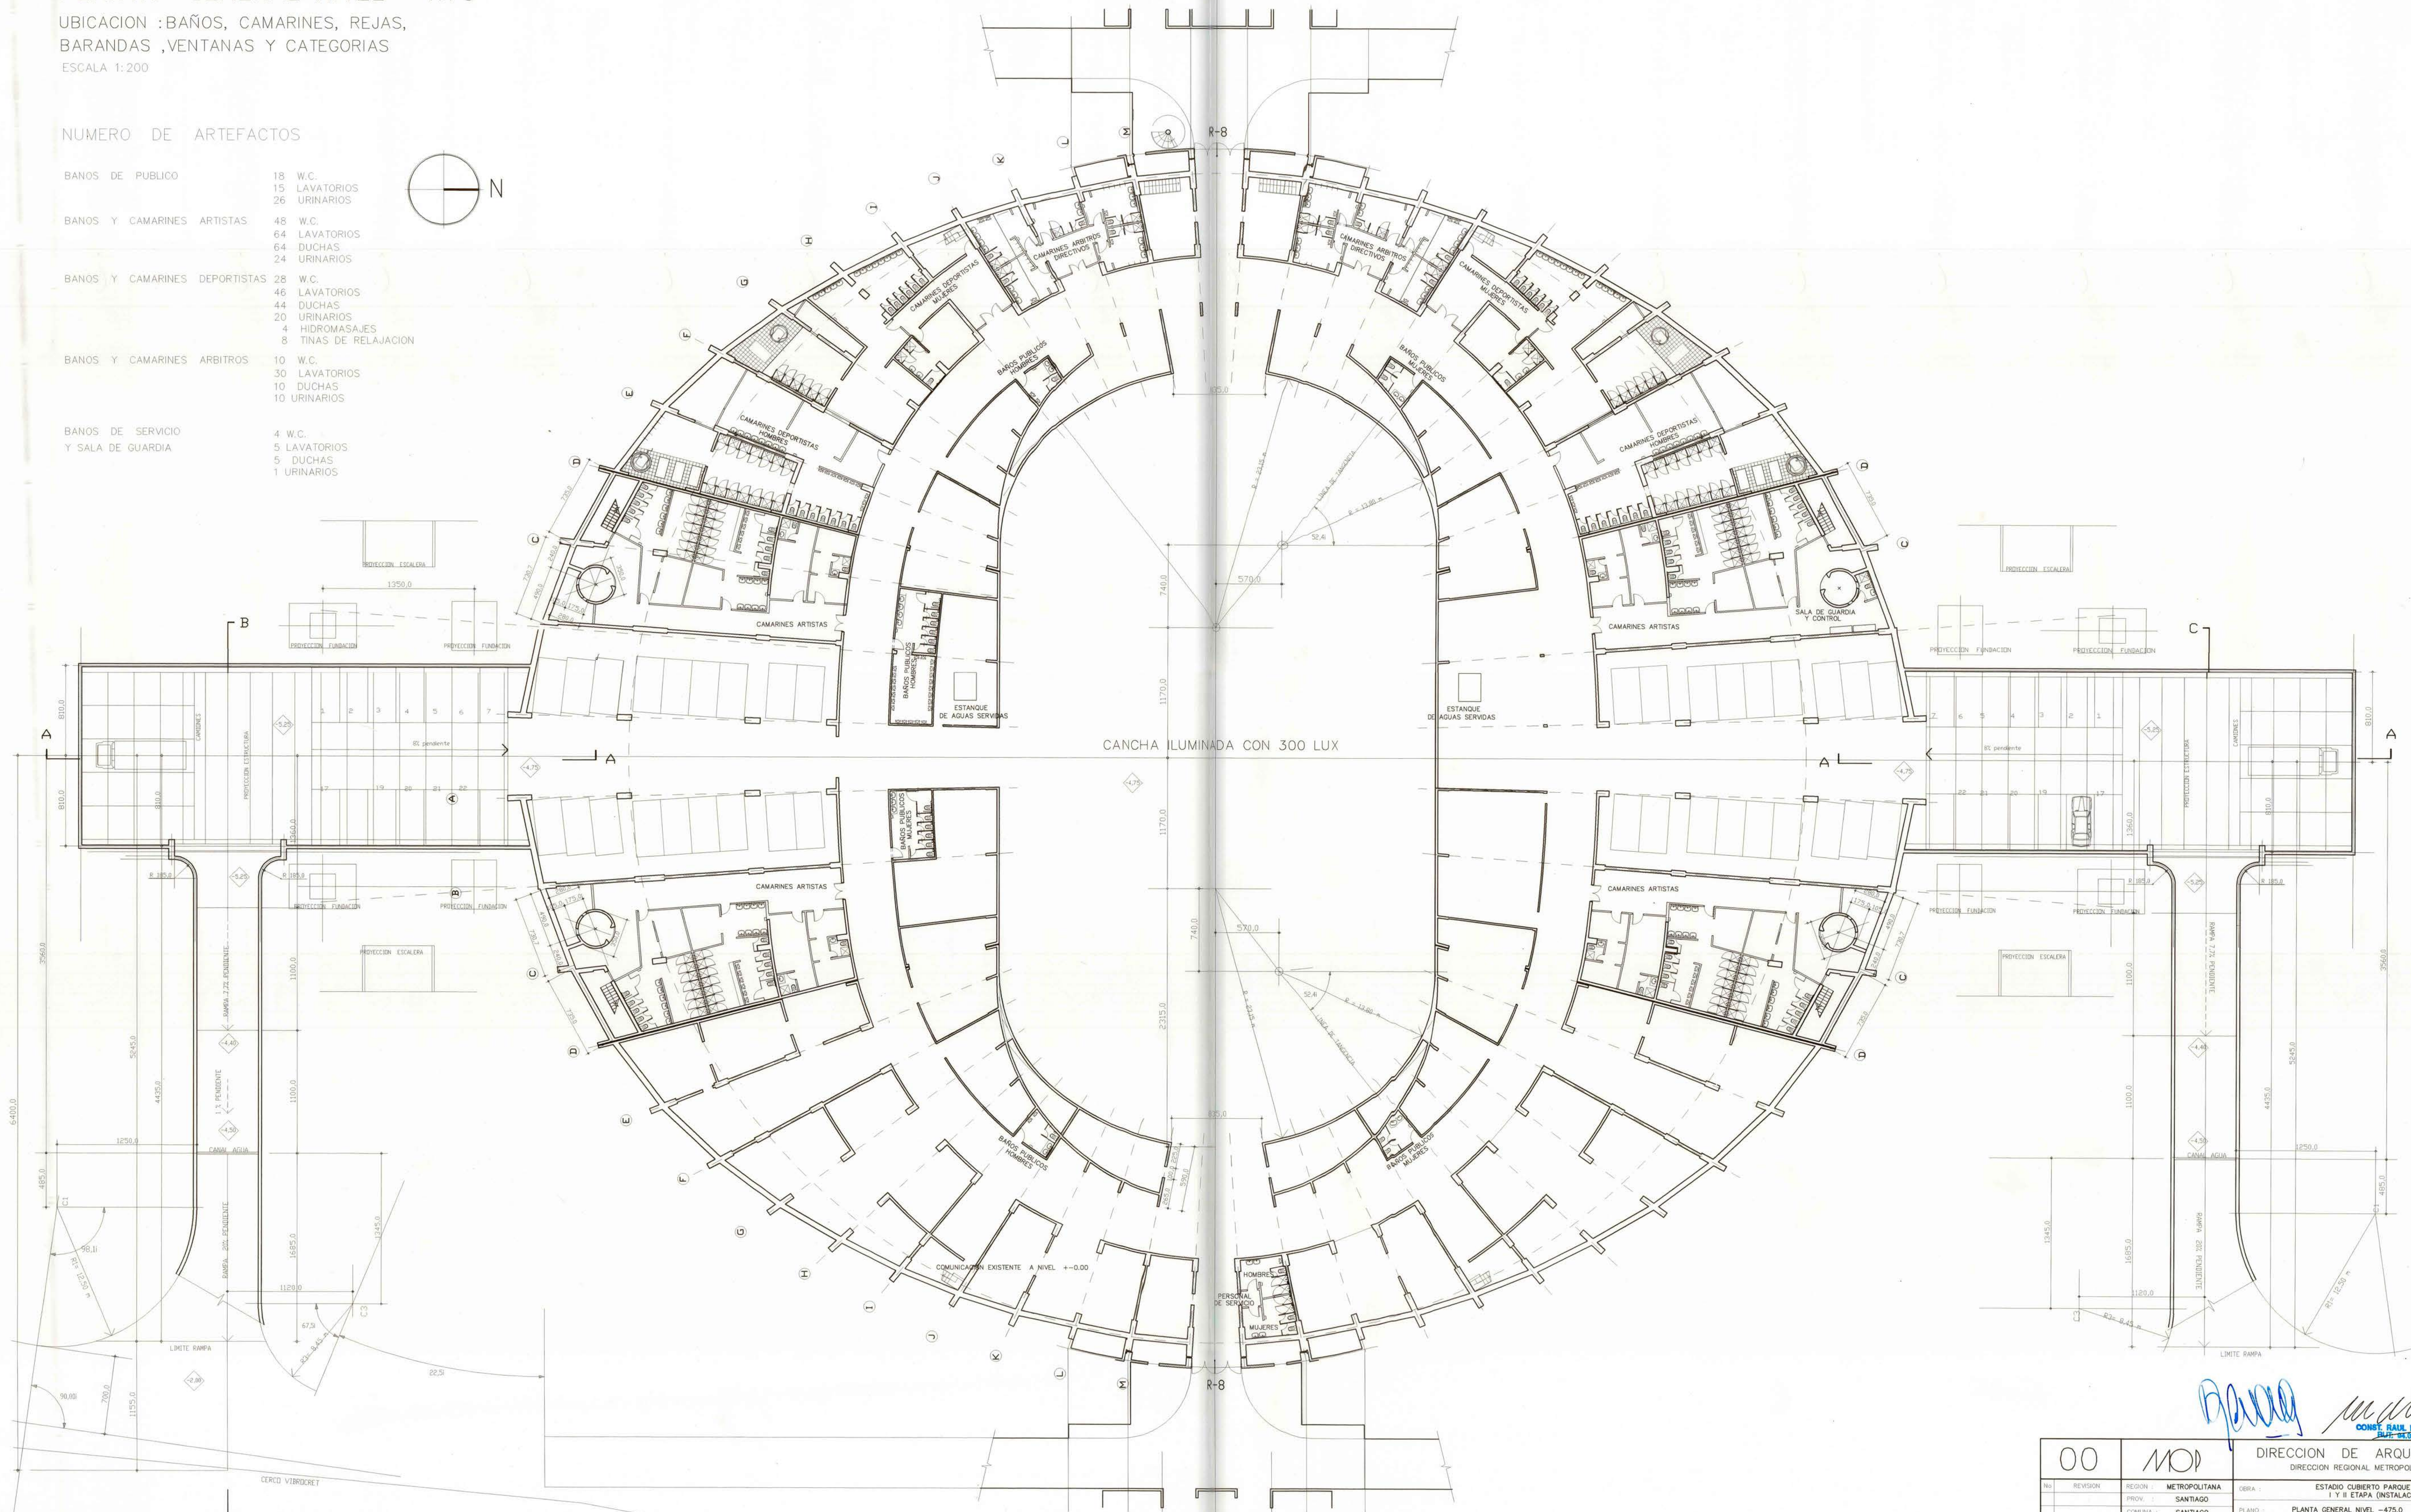


PLANTA GENERAL NIVEL -4.75

UBICACION :BAÑOS, CAMARINES, REJAS,  
BARANDAS ,VENTANAS Y CATEGORIAS  
ESCALA 1:200

NUMERO DE ARTEFACTOS

|                                        |                       |
|----------------------------------------|-----------------------|
| BANOS DE PUBLICO                       | 18 W.C.               |
|                                        | 15 LAVATORIOS         |
|                                        | 26 URINARIOS          |
| BANOS Y CAMARINES ARTISTAS             | 48 W.C.               |
|                                        | 64 LAVATORIOS         |
|                                        | 64 DUCHAS             |
|                                        | 24 URINARIOS          |
| BANOS Y CAMARINES DEPORTISTAS          | 28 W.C.               |
|                                        | 46 LAVATORIOS         |
|                                        | 44 DUCHAS             |
|                                        | 20 URINARIOS          |
|                                        | 4 HIDROMASAJES        |
|                                        | 8 TINAS DE RELAJACION |
| BANOS Y CAMARINES ARBITROS             | 10 W.C.               |
|                                        | 30 LAVATORIOS         |
|                                        | 10 DUCHAS             |
|                                        | 10 URINARIOS          |
| BANOS DE SERVICIO<br>Y SALA DE GUARDIA | 4 W.C.                |
|                                        | 5 LAVATORIOS          |
|                                        | 5 DUCHAS              |
|                                        | 1 URINARIOS           |

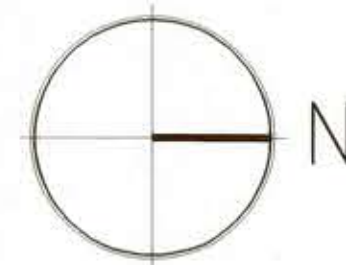

SIMBOLOGIA VENTANAS V  
SIMBOLOGIA REJAS R  
SIMBOLOGIA BARANDAS B

*RAUL DEL RIO S.A.*  
CONSTR. RAUL DEL RIO S.A.  
RUE 15.000.000

|                                                                                          |   |   |
|------------------------------------------------------------------------------------------|---|---|
| 00                                                                                       | MOP   | DIRECCION DE ARQUITECTURA<br>DIRECCION REGIONAL METROPOLITANA                                                                                              |
| REVISION                                                                                 | REGION : METROPOLITANA<br>PROV. : SANTIAGO<br>COMUNA : SANTIAGO                                                           | OBRA : ESTADIO CUBIERTO PARQUE O'HIGGINS<br>I Y II ETAPA (INSTALACIONES)<br>PLANO : PLANTA GENERAL NIVEL -475.0<br>DEBIDO : P.G.P.<br>CROQUIS DE UBICACION |
| PROYECTO :<br>ARQUITECTO :<br>CONSTRUCTORA :<br>DIRECCION REGIONAL :<br>ESCALA : 1 : 200 | RODRIGO MUJICA<br>RODRIGO LARRAIN G.<br>CONSTR. RAUL DEL RIO S.A.<br>DIRECCION REGIONAL METROPOLITANA<br>NATIP CHAIN TAHA | FECHA : 07/08/2000<br>FORMATO : A0<br>ARCHIVO TECNICO : PO-AR-00.DWG<br>AUTOCAD-14<br>PLANOS AS BUILT                                                      |

