


PLANTA GENERAL NIVEL +4.40

UBICACION : BAÑOS, CAMARINES, REJAS,
BARANDAS , VENTANAS Y CATEGORIAS
ESCALA 1:200

NUMERO DE ARTEFACTOS

40 W.C.
36 LAVATORIOS
30 URINARIOS

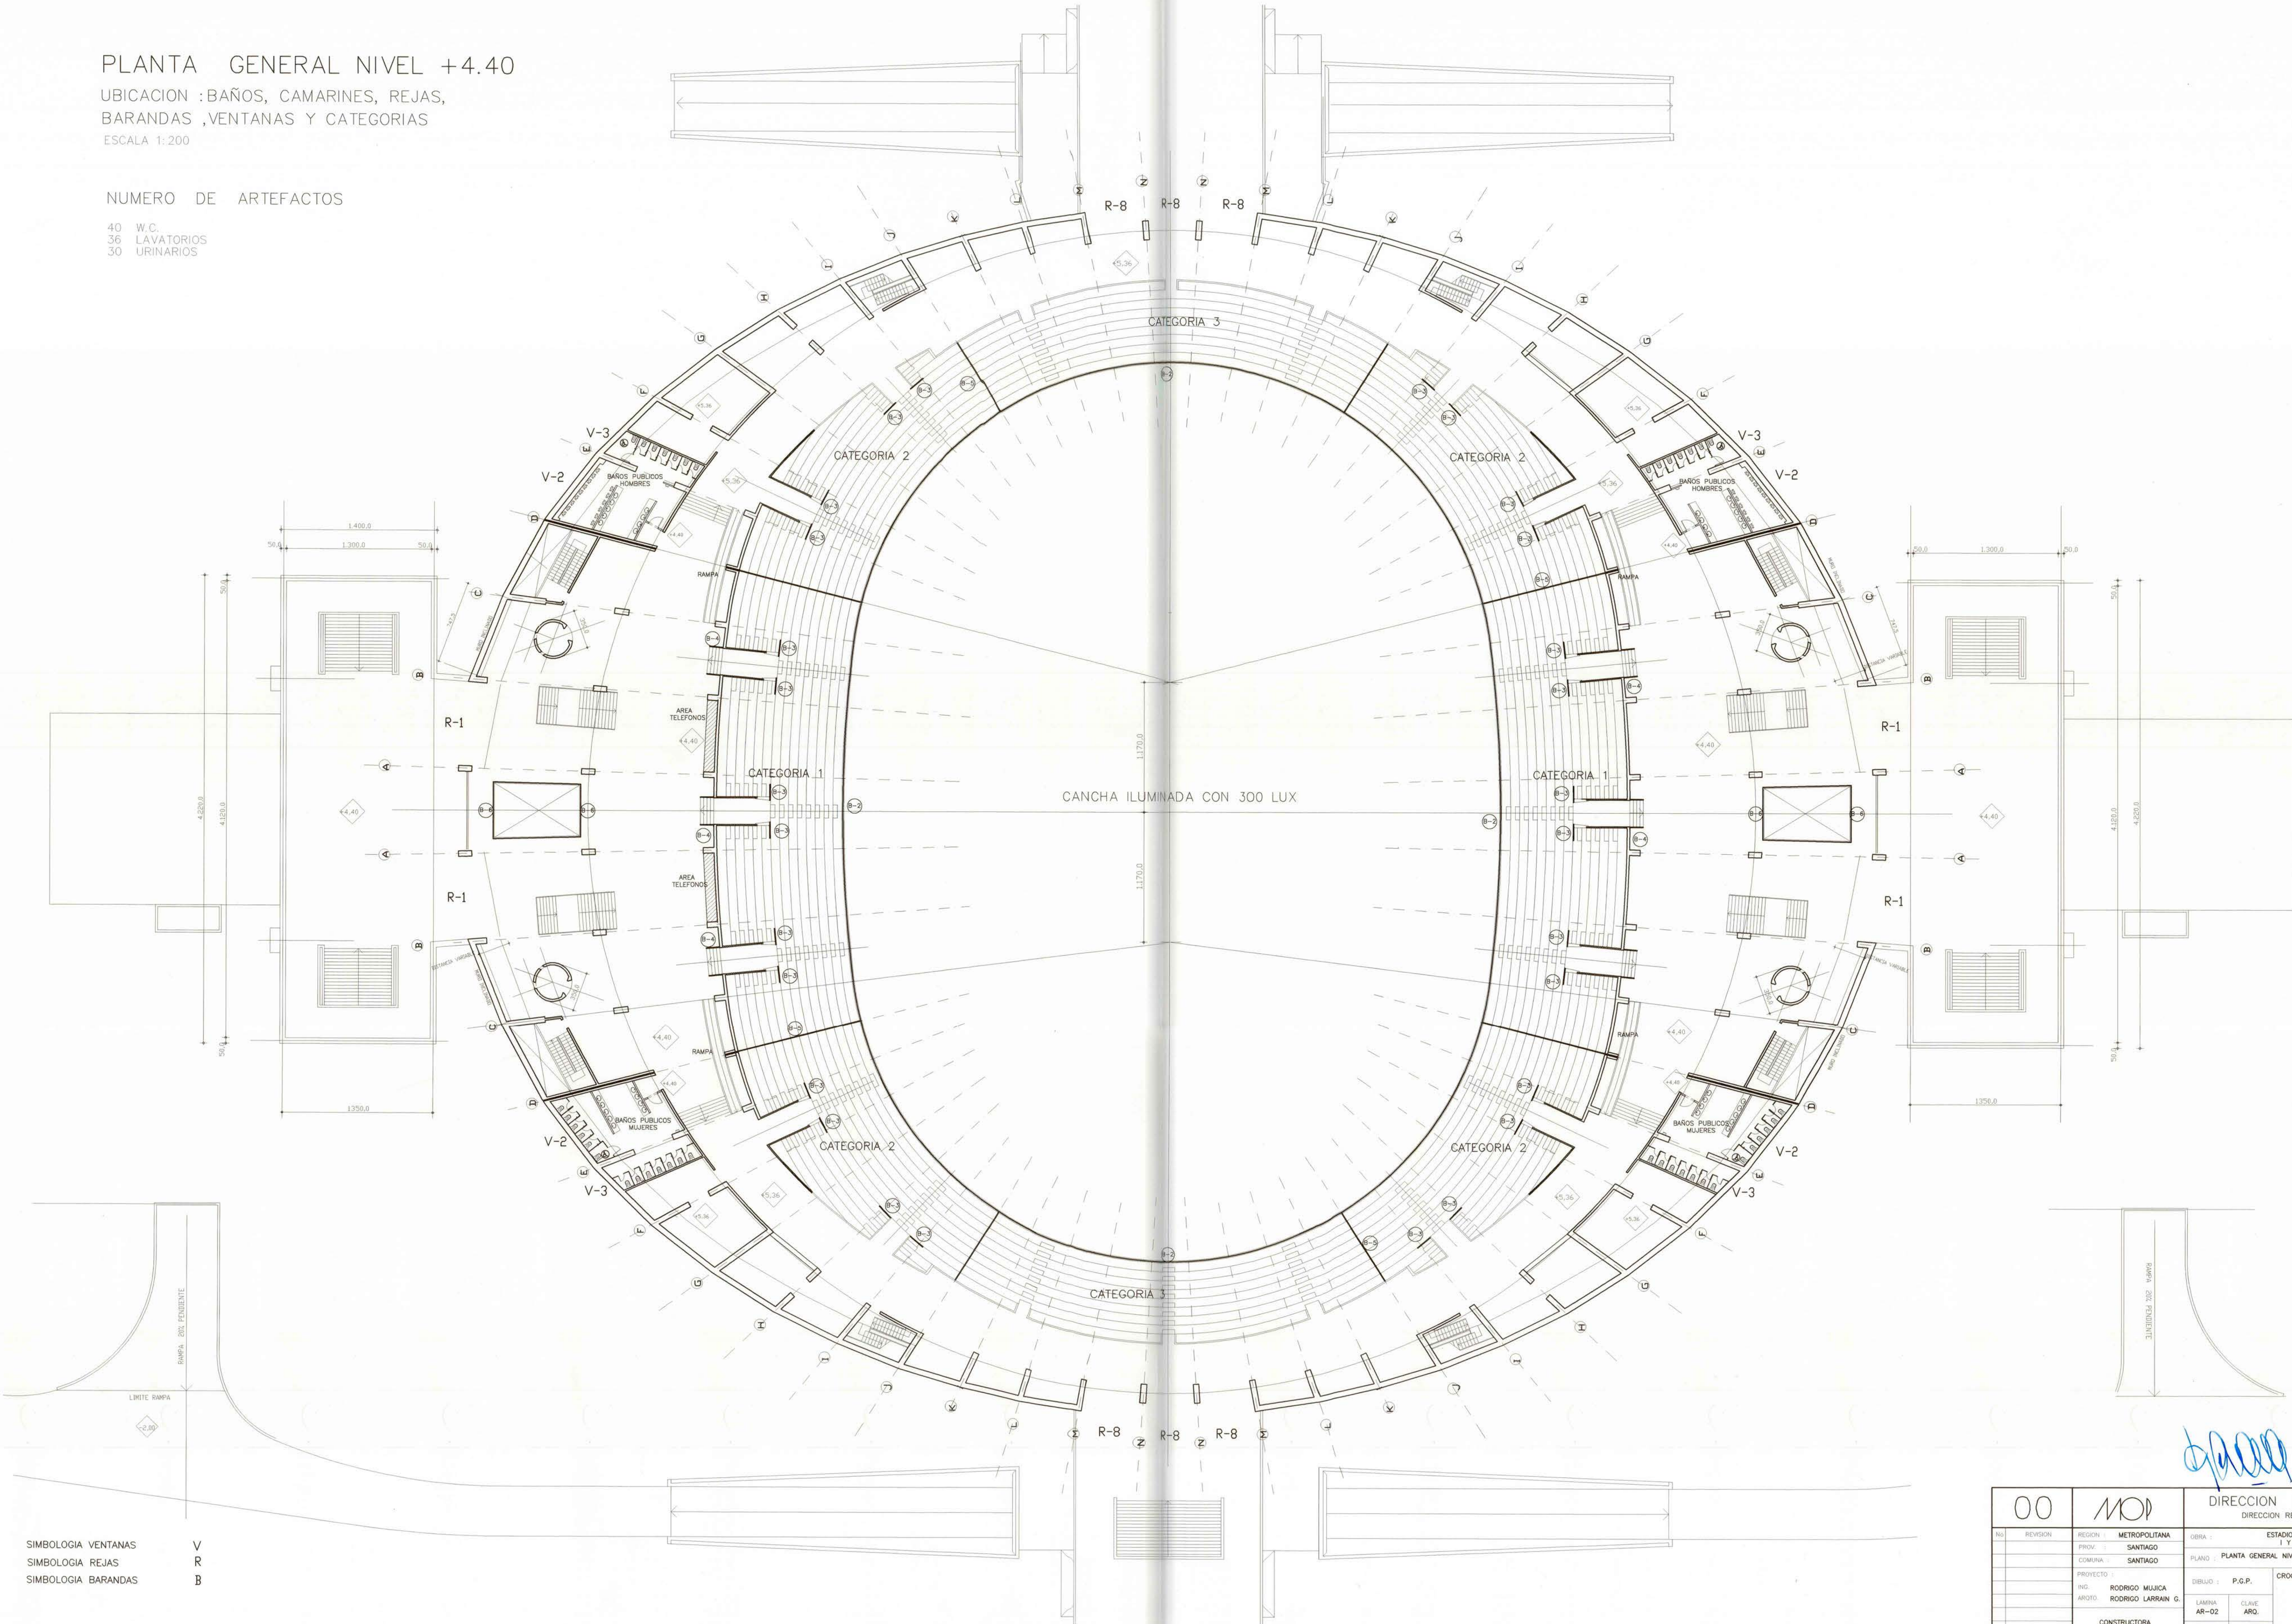

SIMBOLOGIA VENTANAS
SIMBOLOGIA REJAS
SIMBOLOGIA BARANDAS

V
R
B

00	MOI	DIRECCION DE ARQUITECTURA DIRECCION REGIONAL METROPOLITANA	
NO	REVISION	REGION METROPOLITANA	OBRA ESTADIO CUBIERTO PARQUE O'HIGGINS
		PROV. SANTIAGO	1 Y 2 ETAPA (INSTALACIONES)
		COMUNA SANTIAGO	PLANO PLANTA GENERAL NIVEL + 4.40
		PROYECTO	P.G.P.
		ING. RODRIGO MUJICA	LABOR
		ARQ. RODRIGO LARRAN G.	CLAVE
		CONSTRUCTORA RAUL DEL RIO S.A.	ARQ.
		DIRECCION REGIONAL METROPOLITANA	FECHA 07/08/2000
		NAYIP CHAIN TAMA	FORMATO A0
		ESCALA 1 : 200	ARCHIVO TECNICO PO-AR-02.DWG AUTOCAD-14
			PLANOS AS BUILT

