



PLANTA GENERAL NIVEL + 7.50

UBICACION : BAÑOS, CAMARINES, REJAS,
BARANDAS , VENTANAS Y CATEGORIAS

ESCALA 1:200

NUMERO DE ARTEFACTOS

16 W.C.
16 LAVATORIOS
28 URINARIOS

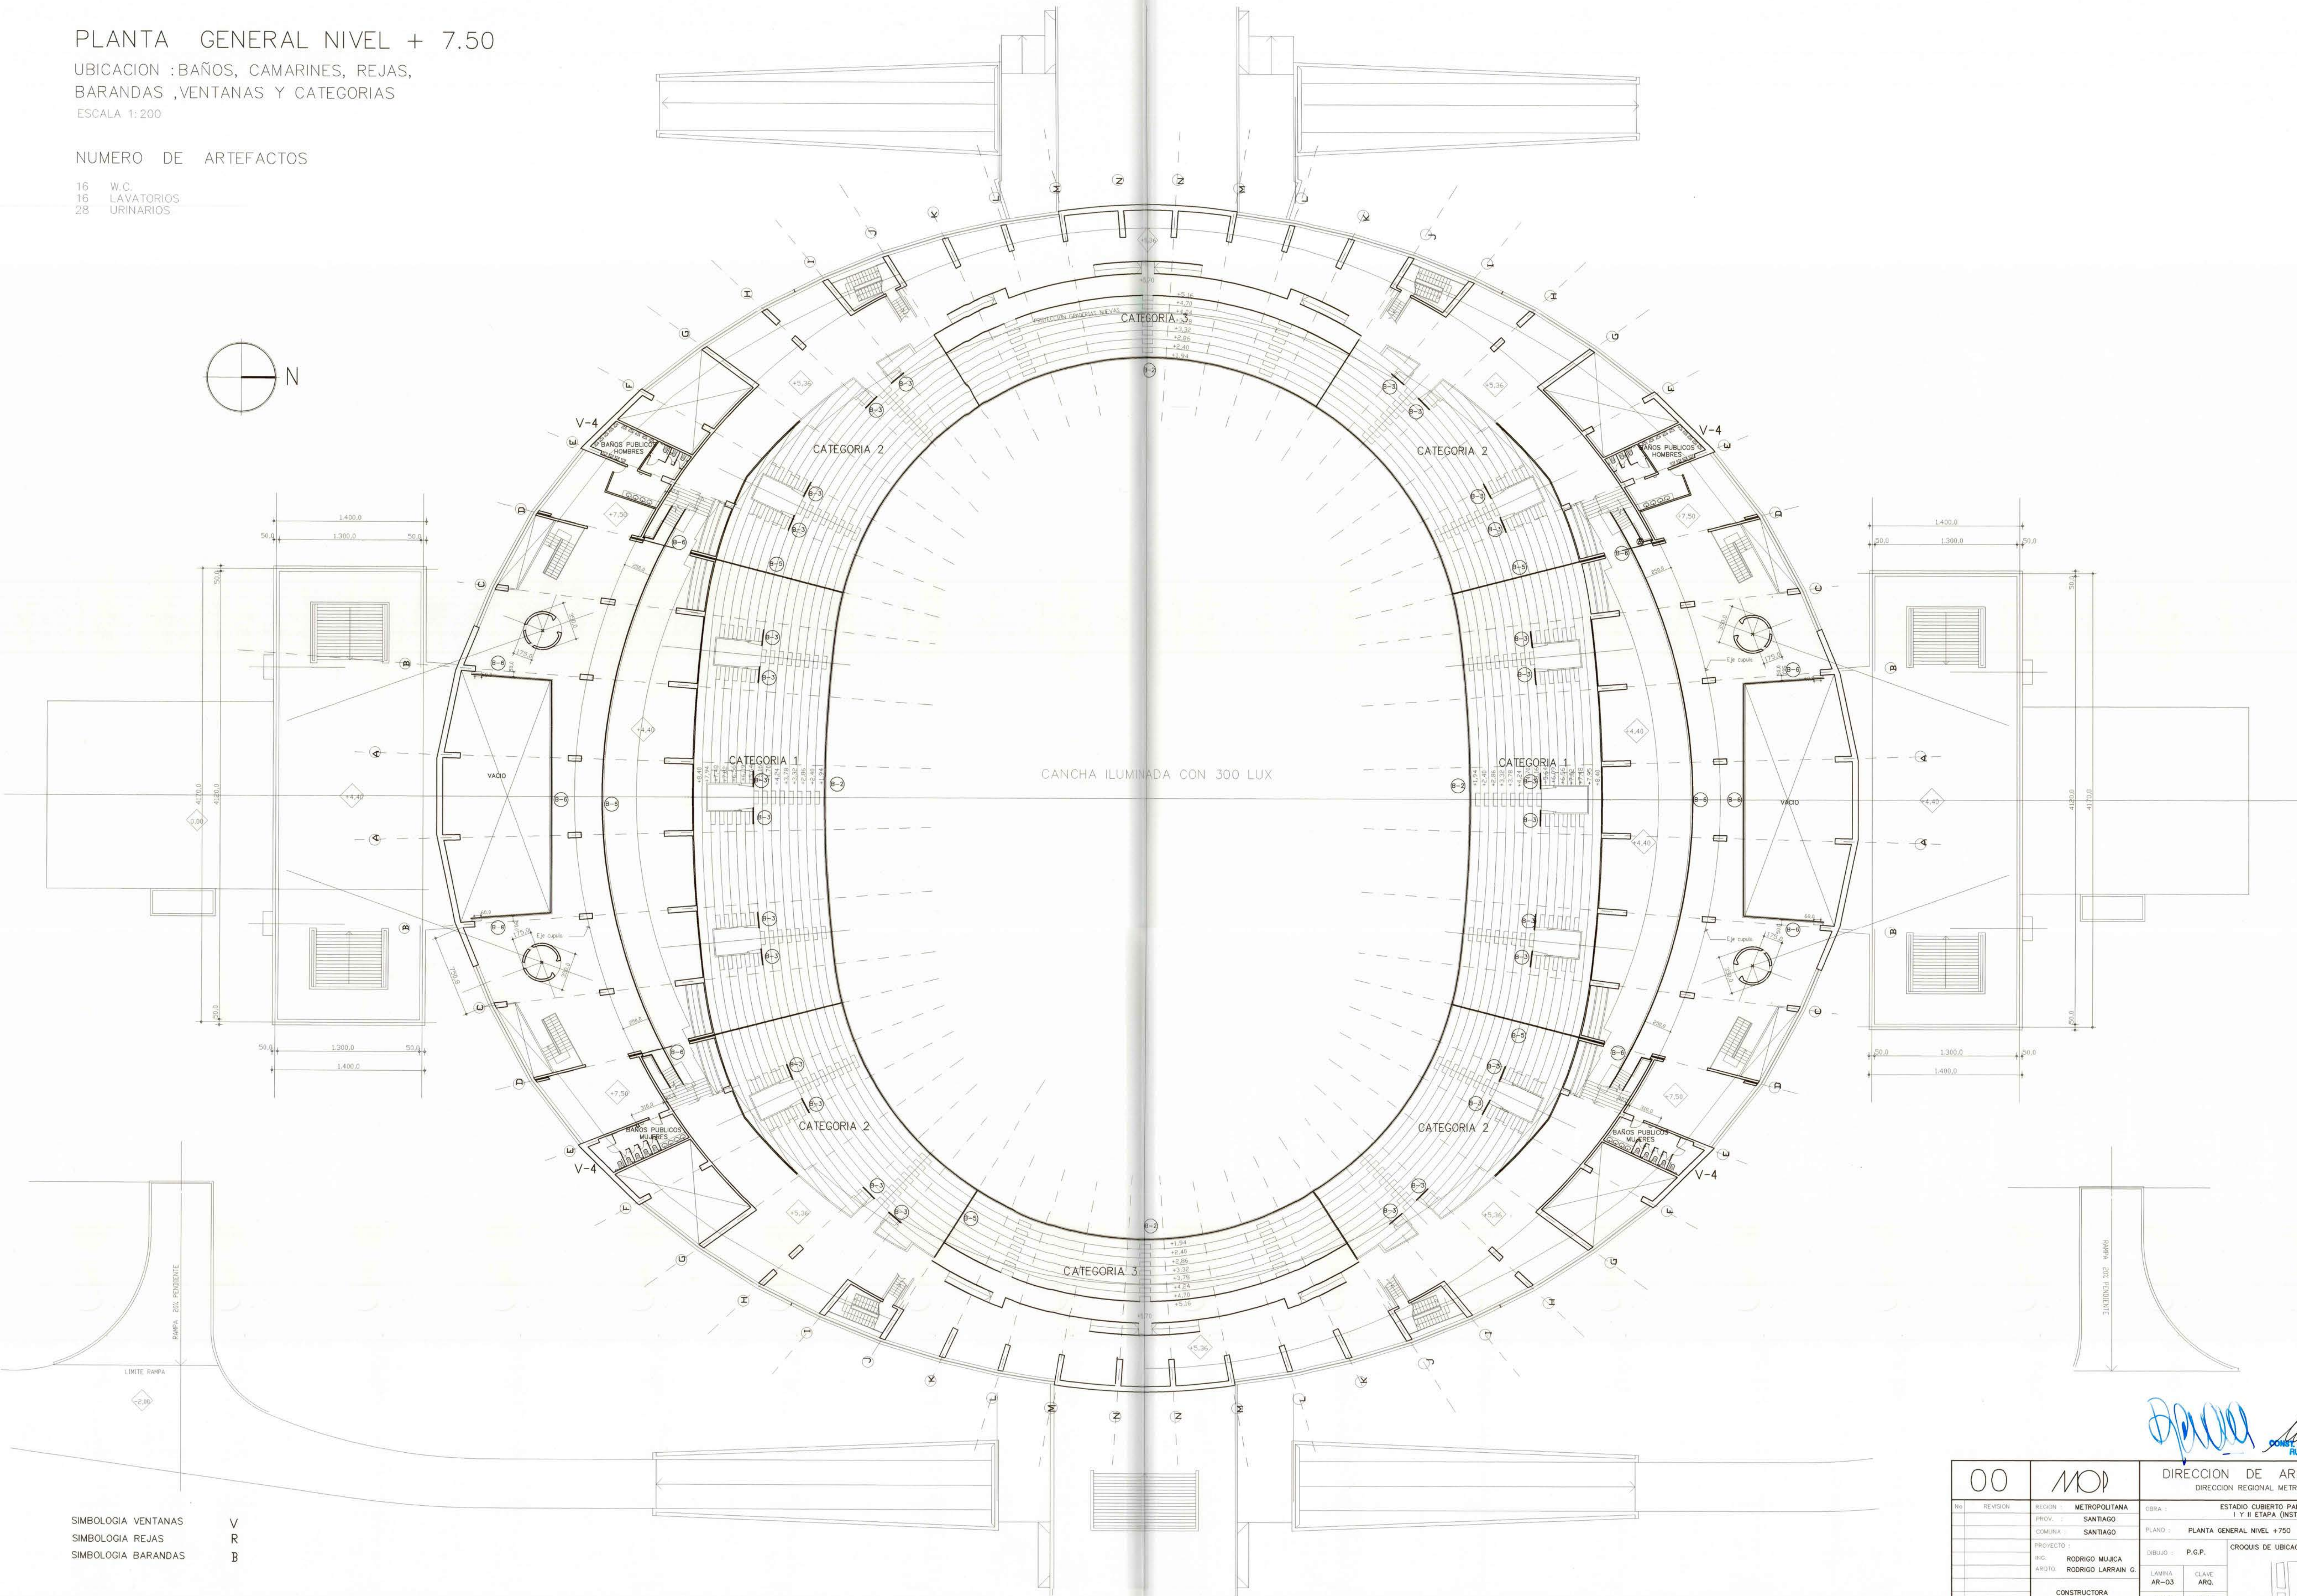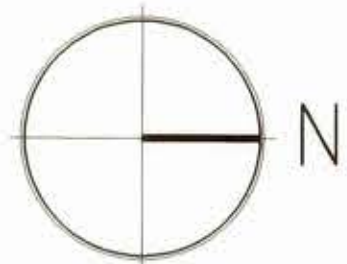

SIMBOLOGIA VENTANAS V
SIMBOLOGIA REJAS R
SIMBOLOGIA BARANDAS B

00	MOP	DIRECCION DE ARQUITECTURA DIRECCION REGIONAL METROPOLITANA
REVISION	REGION : METROPOLITANA	OBRA : ESTADIO CUBIERTO PARQUE O'HIGGINS I Y II ETAPA (INSTALACIONES)
PROV. : SANTIAGO	COMUNA : SANTIAGO	PLANO : PLANTA GENERAL NIVEL +750
PROYECTO : RODRIGO MUJICA ARGO : RODRIGO LARRAIN G.	DISEÑO : P.G.P.	CROQUIS DE UBICACION
CONSTRUCTORA RAUL DEL RIO S.A.	LAMINA AR-03	GLI.V.E ARD.
DIRECCION REGIONAL METROPOLITANA NATIP CHAIN TAHA	FECHA 07/08/2000	FORMATO A0
ESCALA 1 : 200	ARCHIVO TECNICO PO-AR-03.0WG AUTOCAD-14	PLANOS AS BUILT