
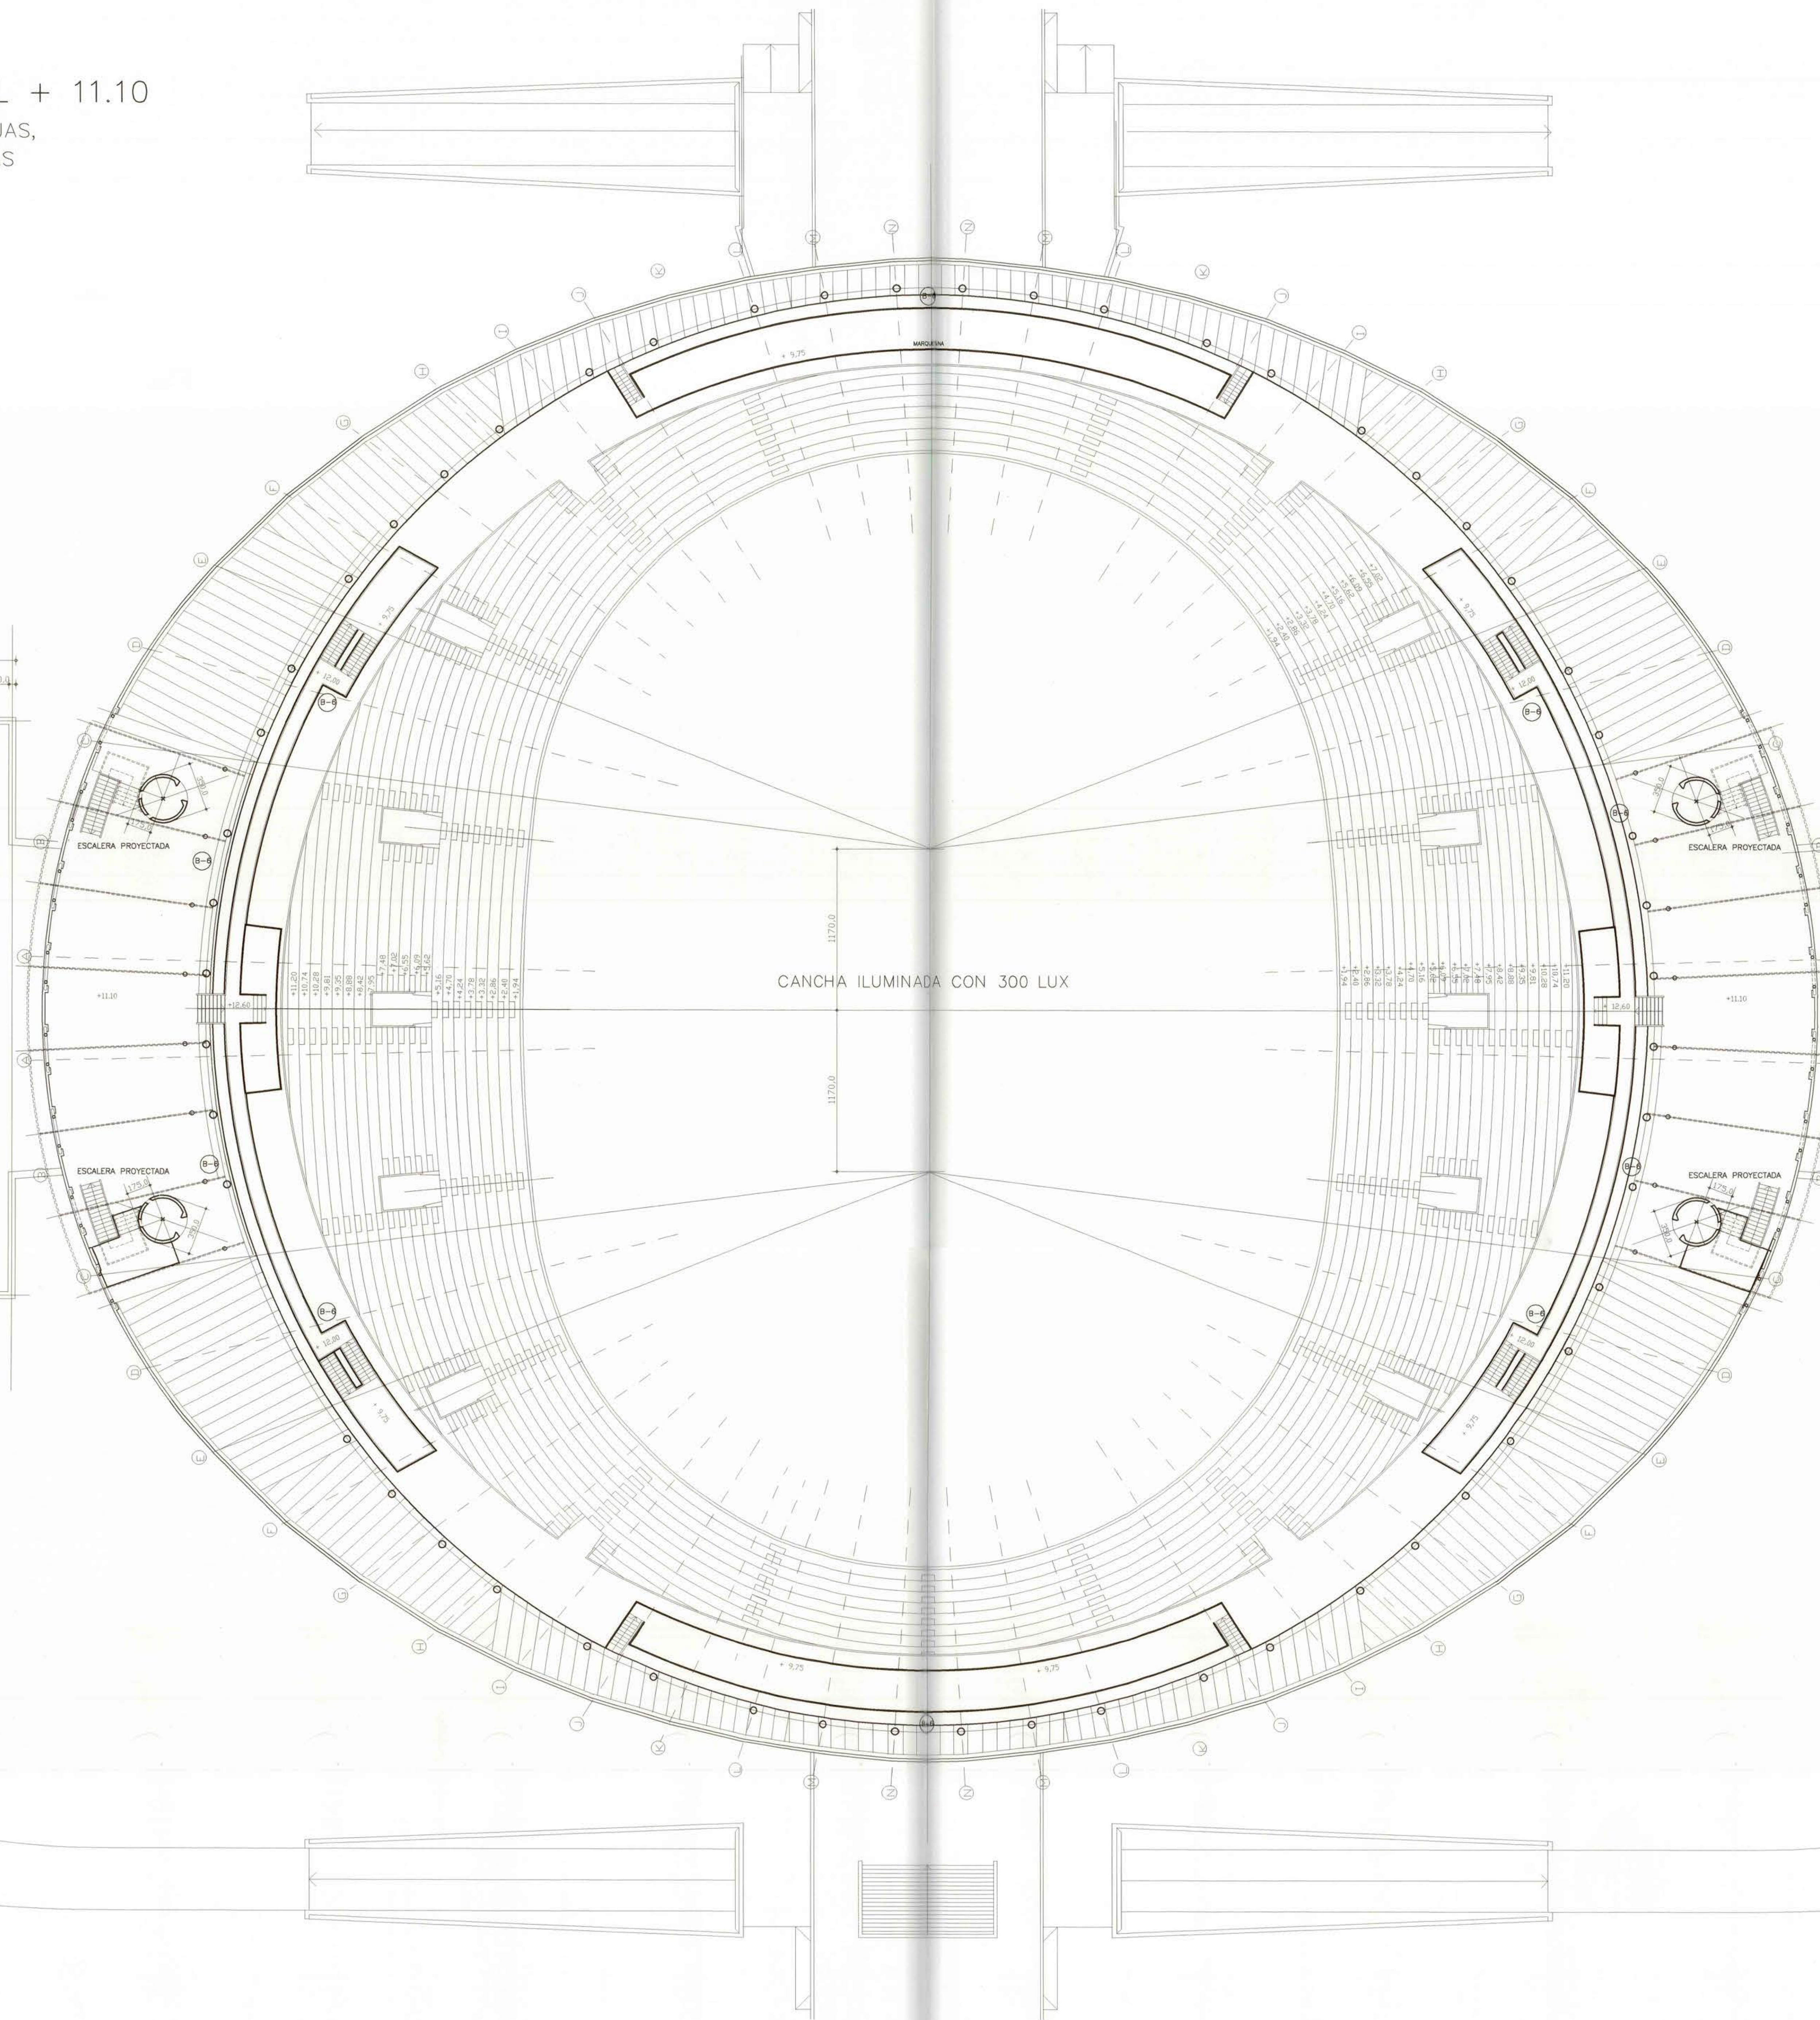


PLANTA GENERAL NIVEL + 11.10

UBICACION : BAÑOS, CAMARINES, REJAS,
BARANDAS , VENTANAS Y CATEGORIAS
ESCALA 1:200

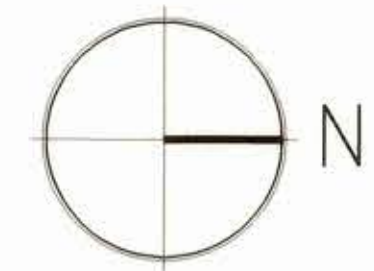

SIMBOLOGIA VENTANAS V
SIMBOLOGIA REJAS R
SIMBOLOGIA BARANDAS B

00	MOD	DIRECCION DE ARQUITECTURA DIRECCION REGIONAL METROPOLITANA	
NO	REVISION	REGION : METROPOLITANA	OBRA : ESTADIO CUBIERTO PARQUE O'HIGGINS 1.ª y 2.ª ETAPA (INSTALACIONES)
		PROV. : SANTIAGO	PLANO : PLANTA GENERAL NIVEL +11.10
		COMUNA : SANTIAGO	
		PROYECTO : RODRIGO MUJICA	DISEÑO : P.G.P.
		ARQUITO : RODRIGO LARRAIN G.	LABORA : AR-04
		CONSTRUCTORA : RAUL DEL RIO S.A.	FECHA : 07/08/2000
		DIRECCION REGIONAL METROPOLITANA	FORMATO : A0
		NATIP CHAN TAMA	ARCHIVO TECNICO
		ESCALA 1 : 200	PO-AR-04.DWG AUTOCAD-14
			PLANOS AS BUILT

