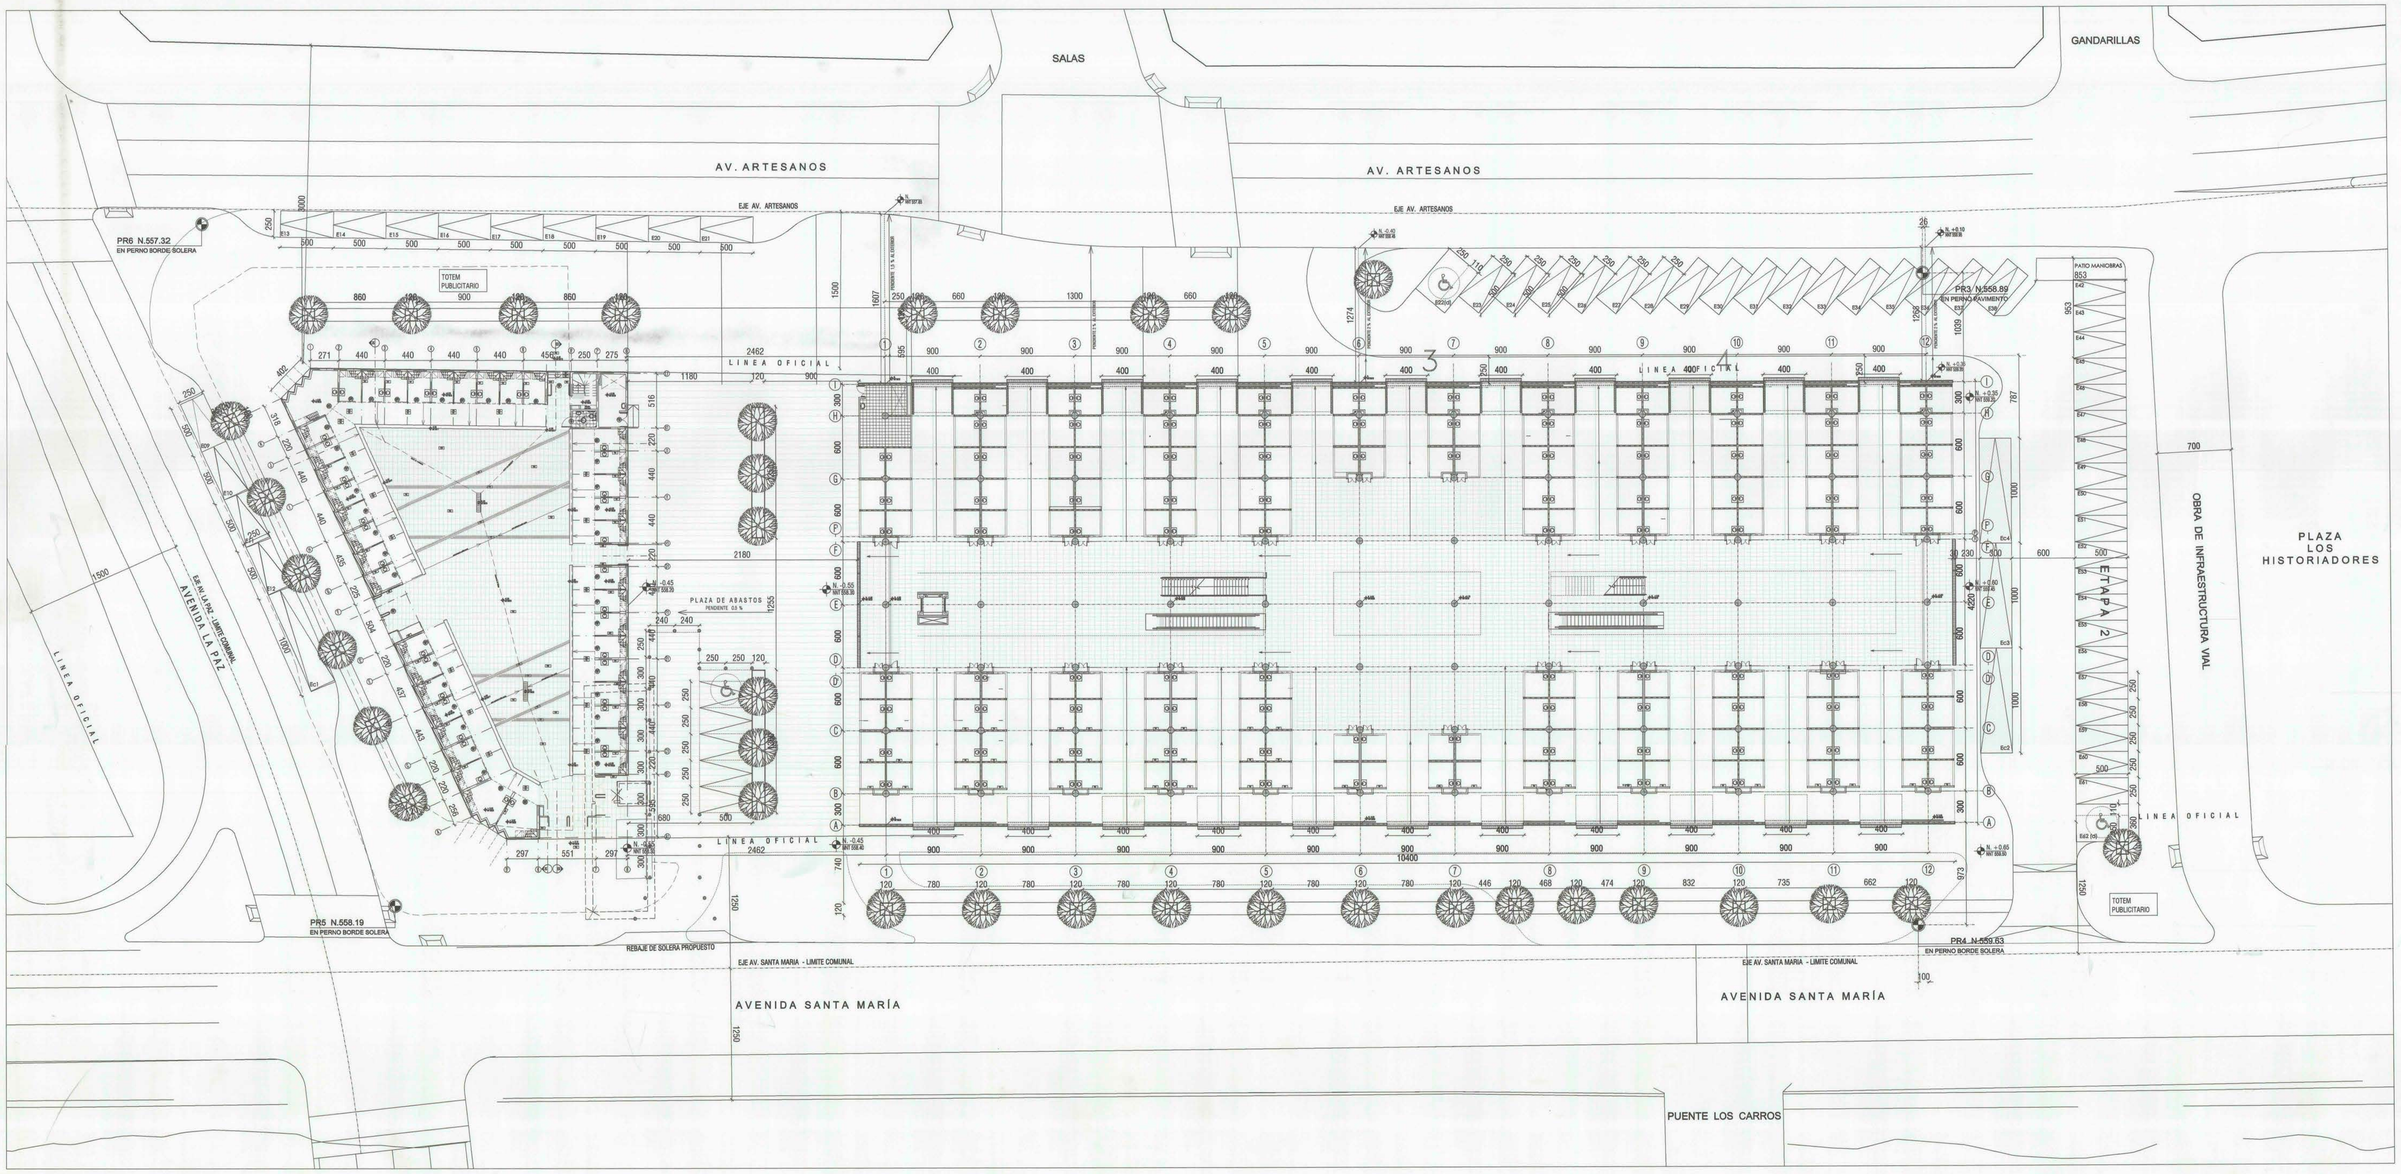

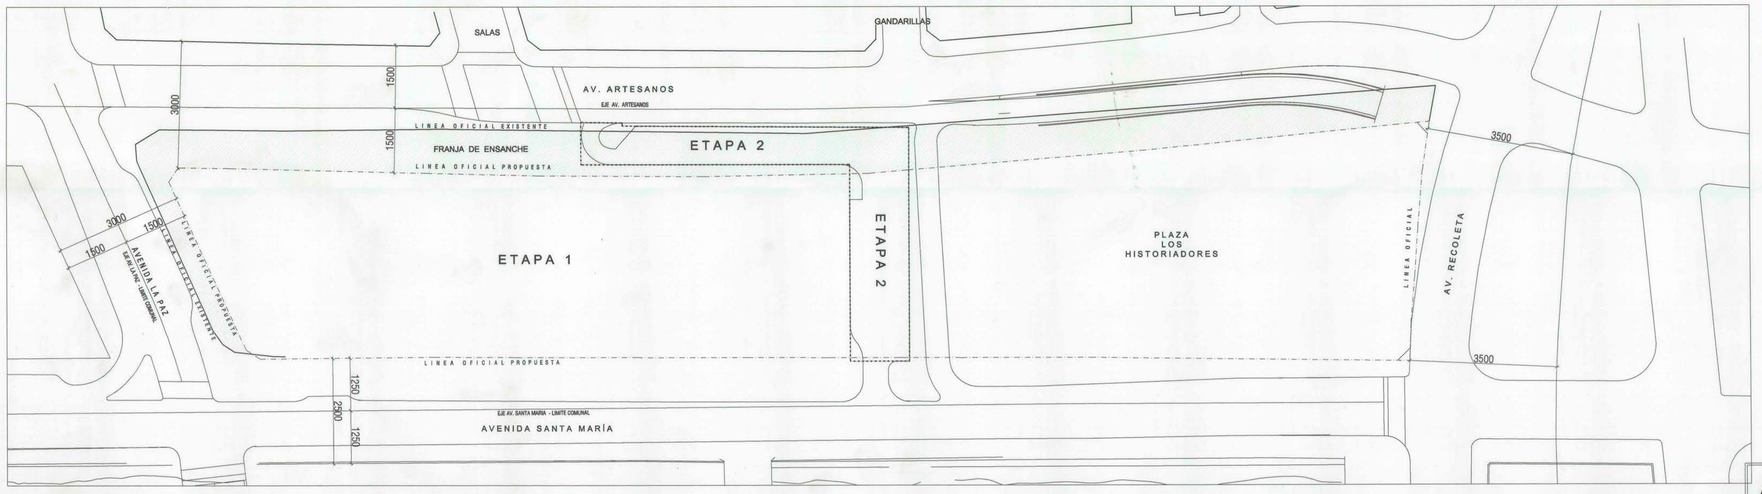

PERGOLA DE LAS FLORES SANTA MARIA Y MERCADO TIRSO DE MOLINA (COMUNA DE RECOLETA)	
CUADRO DE SUPERFICIES - TERRENO	
SUPERFICIE TERRENO BRUTA	16.745,28 M2
SUPERFICIE FRANJA ENSANCHE	3.281,11 M2
SUPERFICIE DE TERRENO NETA	13.464,17 M2

CONSTRUCTORA SALFA S.A
R.U.T: 93.659.000-4

AS BUILT

OBSERVACIONES	ENTREGA IV ETAPA 27/07/2009
	DIRECCION DE ARQUITECTURA DIRECCION REGIONAL METROPOLITANA
	PROYECTO: CONSTRUCCION PLAZA DE ABASTOS Y PERGOLA DE LAS FLORES
	PLANO: PLANTA DE EMPLAZAMIENTO
REGIÓN: METROPOLITANA	PROPIETARIO
PROVINCIA: SANTIAGO	CROQUIS DE UBICACION
COMUNA: RECOLETA	
PROYECTO: CONSTRUCCION PLAZA DE ABASTOS Y PERGOLA DE LAS FLORES	JEFE E. DE GESTION INTEGRADA DE PROYECTOS ARQTO. GABRIELA HUENULEF S.
DIBUJO / REVISION: 4	ARQTO. DIRECTOR REG. / FECHA: 27 JULIO 2009 / LÁMINA: ARQ 001-TM
ESCALA: 1 : 200 / 1 : 500 / FORMATO: A0	ELISEO HUENCHO MORALES / ESCALA: 1 : 200 / 1 : 500