


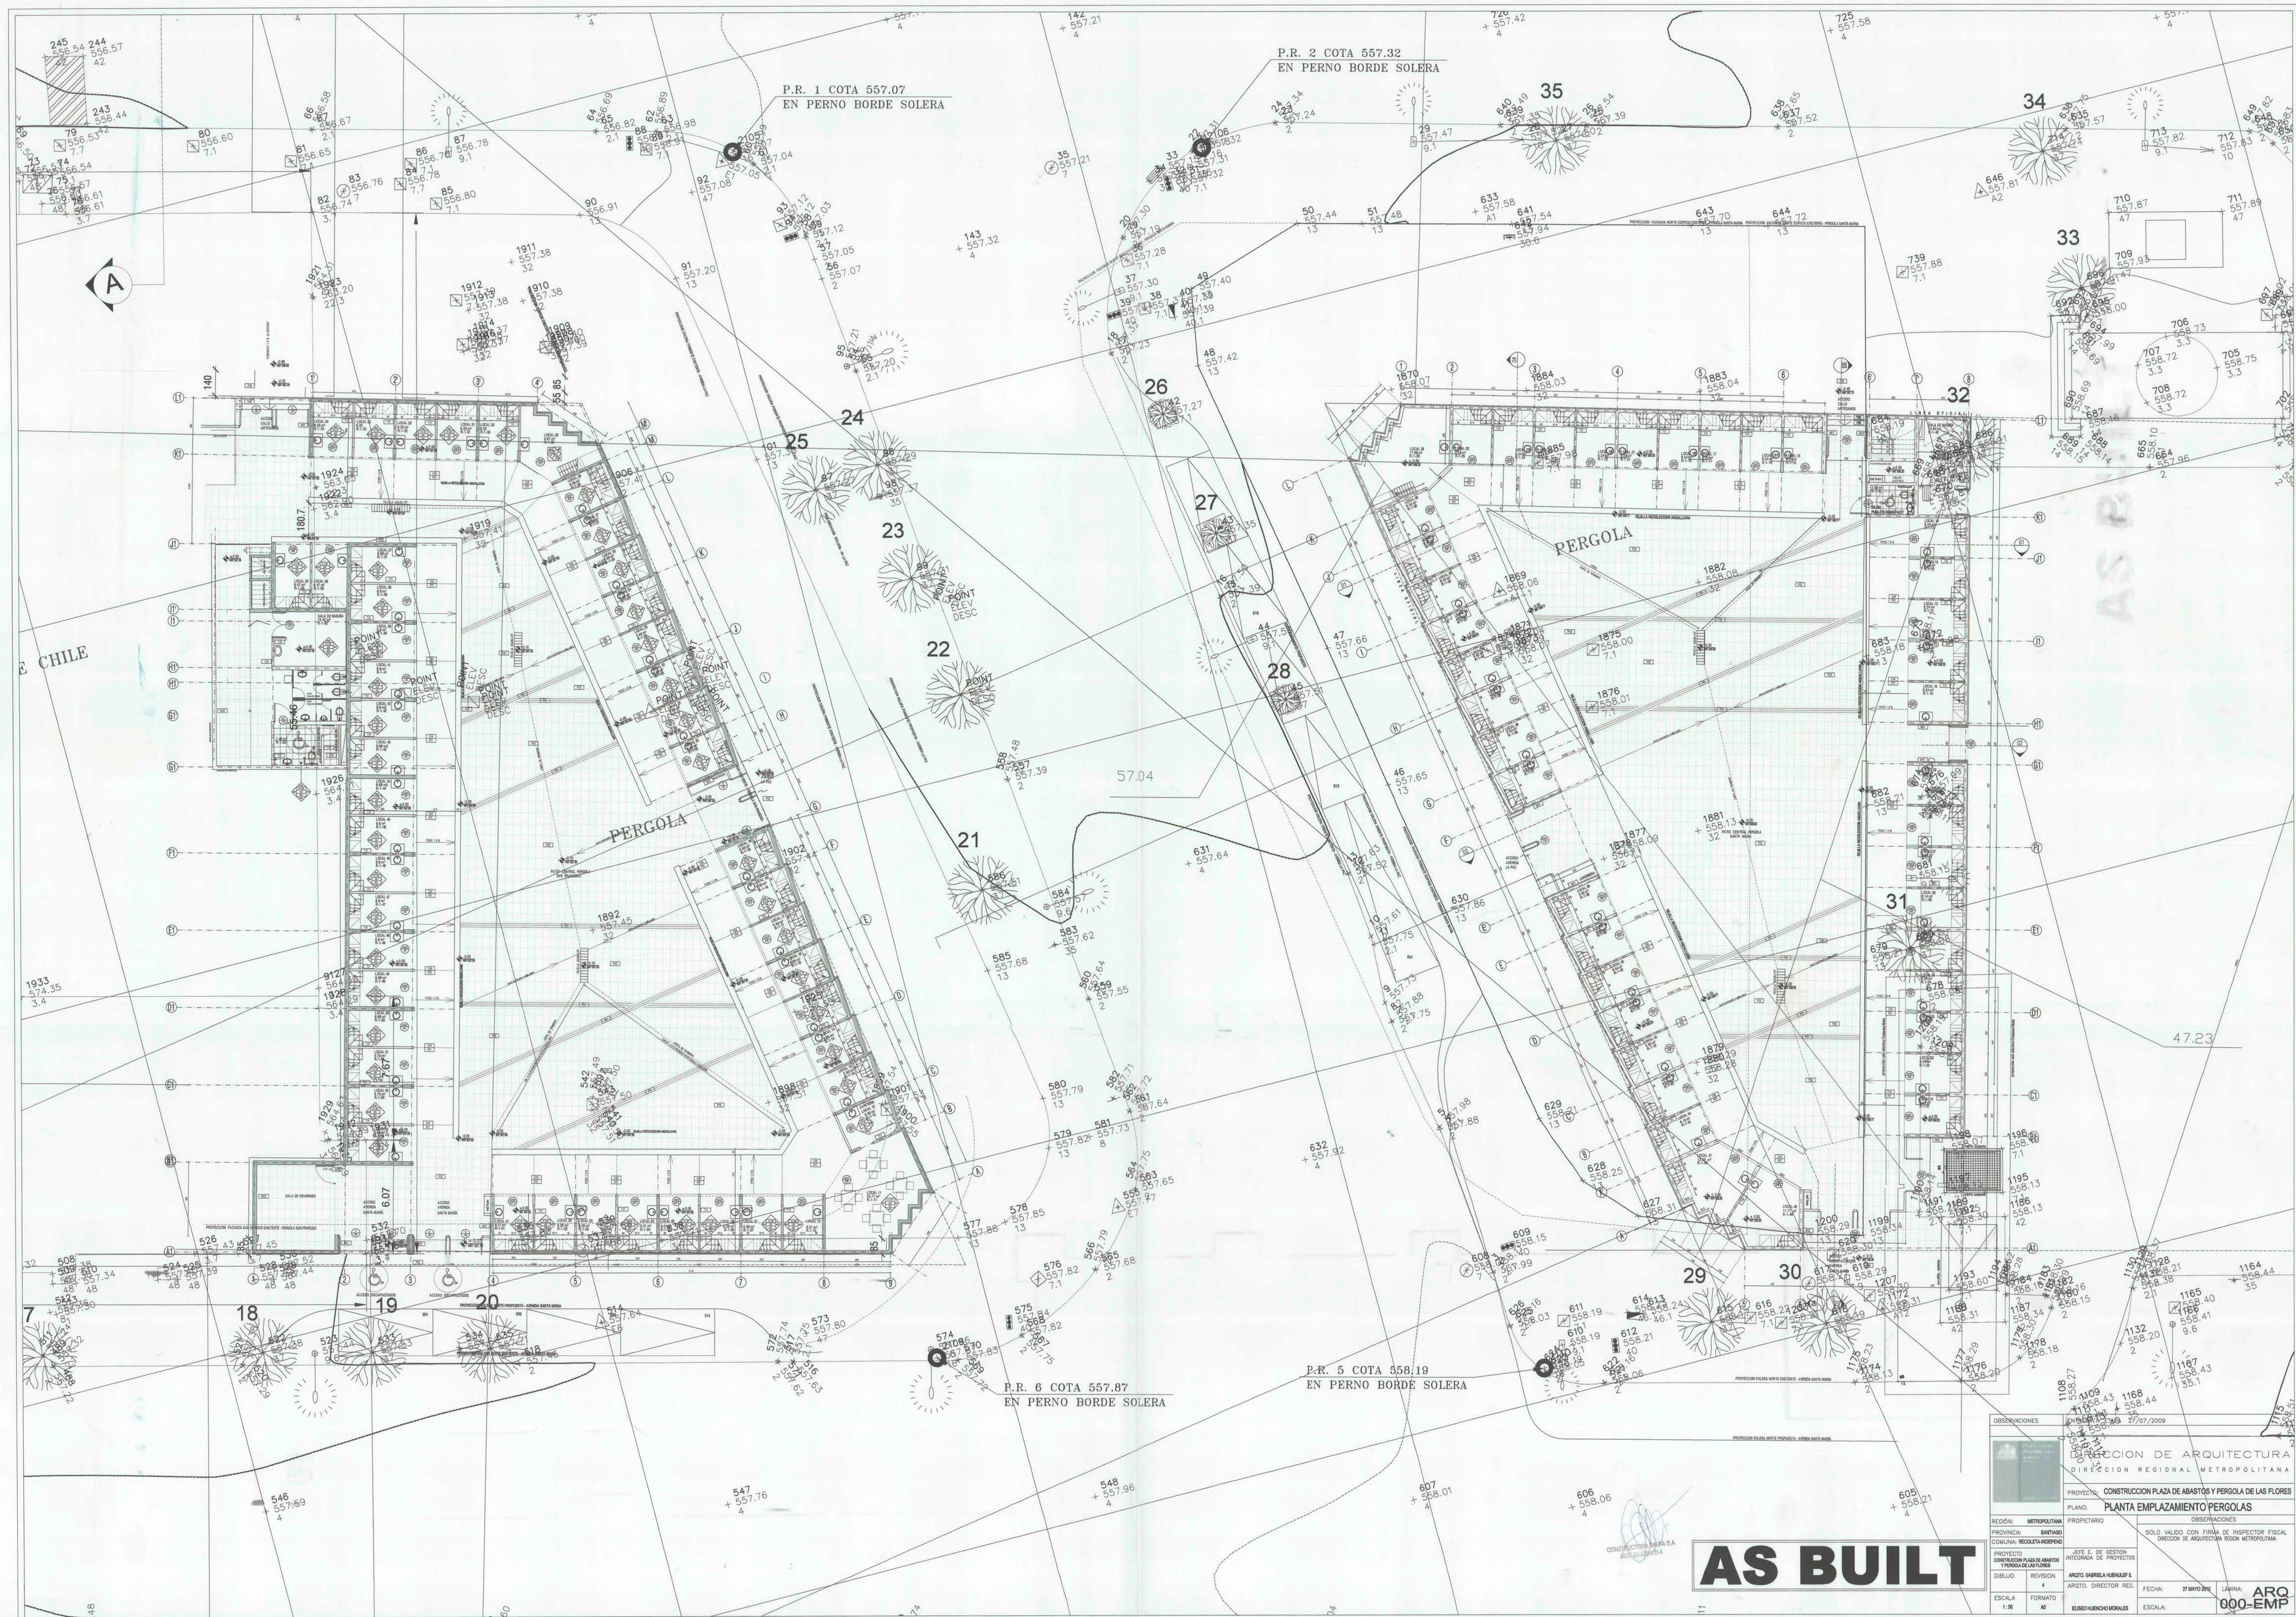

AS BUILT

OBSERVACIONES	
REGION: METROPOLITANA	
PROVINCIA: SANTIAGO	
PROYECTO: CONSTRUCCION PLAZA DE ABASTOS Y PERGOLA DE LAS FLORES	
PLANO: PLANTA EMPLAZAMIENTO PERGOLAS	
OBSERVACIONES	
SOLO VALIDO CON FIRMA DE INSPECTOR FISCAL	
DIRECCION DE ARQUITECTURA REGION METROPOLITANA	
DISEÑO: ARQUITO. GABRIELA HERNANDEZ	
REVISOR: ARQUITO. DIRECTOR REG.	
LAMA: ARO	
ESCALA: 000-EMP	